


Shema 1

Vrata, PVC

dimenzija 125 / 300 cm.

kom 1

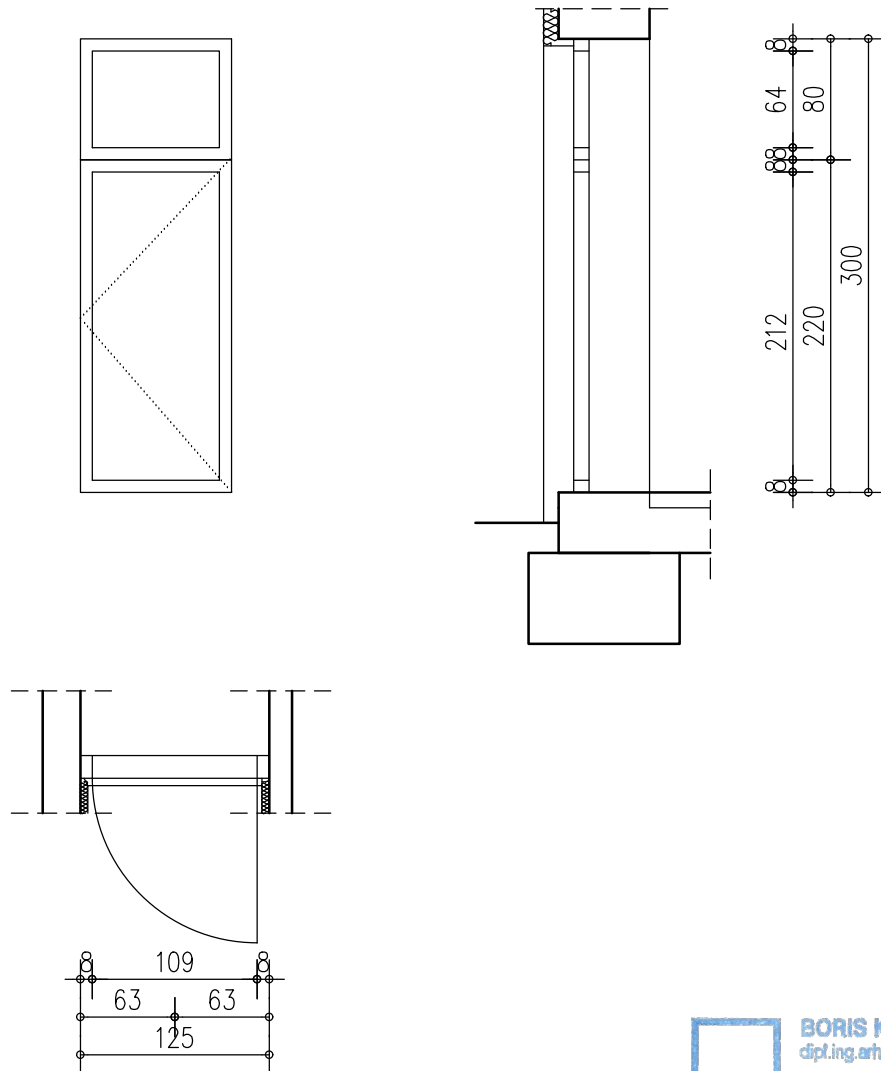


BORIS KOMADINA
dipl.ing.arh.
OVLAŠTENI ARHITEKT
A 350

 DELFIN GRUPA d.o.o MBS: 040299747, OIB: 90463254704 IBAN: HR4324070001100384739		Plješivička 10 51000 Rijeka Tel. 051/289-366		
Investitor GRAD CRIKVENICA KRALJA TOMISLAVA 85, CRIKVENICA	Građevina DJEČJI VRTIĆ "RADOST", CRIKVENICA ŠETALIŠTE VLADIMIRA NAZORA 2/A, CRIKVENICA k.č. 1524/2, k.o. Crikvenica	PROJEKT POVEĆANJA ENERGETSKE UČINKOVITOSTI		
Glavni projektant BENJAMIN BAŠIĆ dipl.ing.građ.	Sadržaj SHEME STOLARIJE - SHEMA 1 izvedeno stanje			
Projektant BORIS KOMADINA dipl.ing.arh	Mapa 1 ENZ-01/12-2016-1 Arhitektonski projekt	Datum Prosinac 2016	Mjerilo 1:50	List 5.1.

HEME STOLARIJE

M 1:50

Shema 2
Vrata, PVC
dimenzija 205 / 290 cm.
kom 1

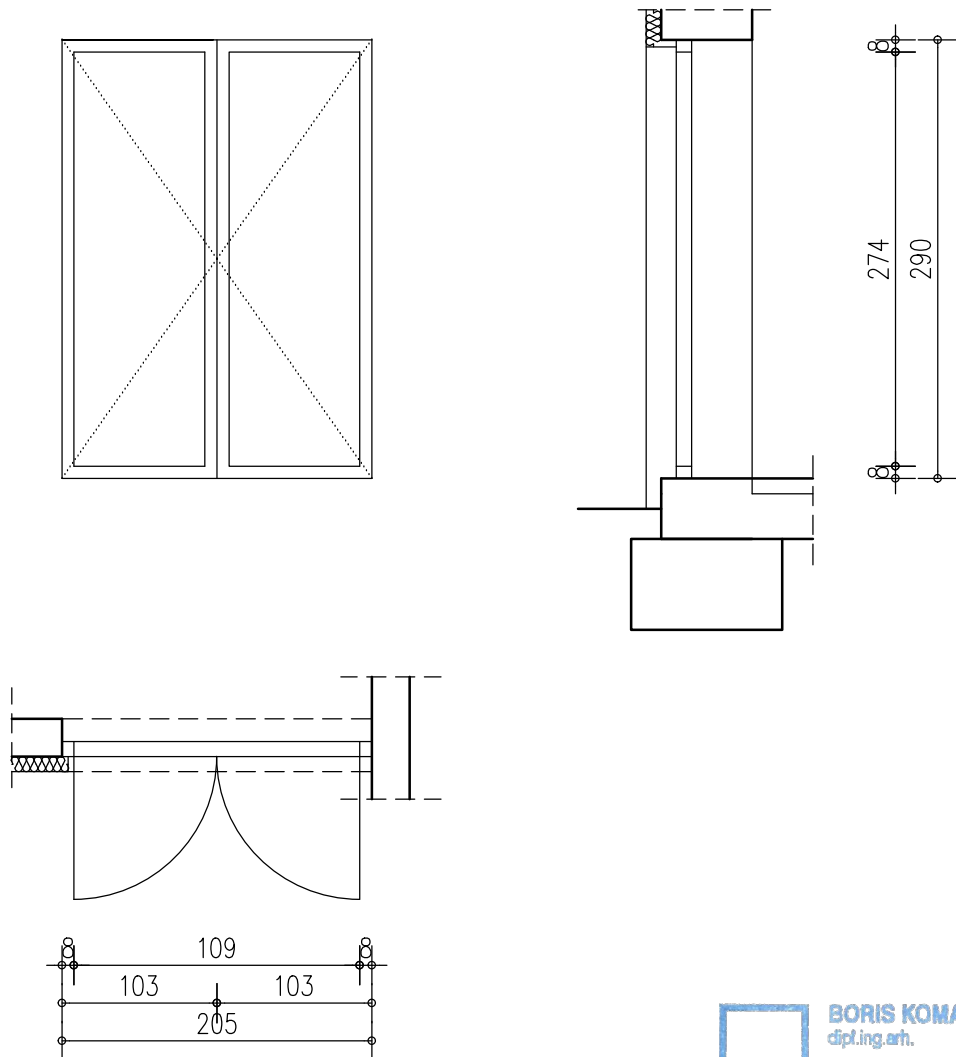

BORIS KOMADINA
dipl.ing.arh.
OVLAŠTENI ARHITEKT
A 350


 Delfin GRUPA HRVATSKA		DELFIN GRUPA d.o.o MBS: 040299747, OIB: 90463254704 IBAN: HR4324070001100384739		Plješivička 10 51000 Rijeka Tel. 051/289-366	
Investitor GRAD CRIKVENICA KRALJA TOMISLAVA 85, CRIKVENICA		Građevina DJEČJI VRTIĆ "RADOST", CRIKVENICA ŠETALIŠTE VLADIMIRA NAZORA 2/A, CRIKVENICA k.č. 1524/2, k.o. Crikvenica		PROJEKT POVEĆANJA ENERGETSKE UČINKOVITOSTI	
Glavni projektant BENJAMIN BAŠIĆ dipl.ing.građ.		Sadržaj HEME STOLARIJE - SHEMA 2 izvedeno stanje			
Projektant BORIS KOMADINA dipl.ing.arh		Mapa 1 ENZ-01/12-2016-1 Arhitektonski projekt	Datum Prosinac 2016	Mjerilo 1:50	List 5.2.

Shema 3-8

Vrata i prozori, PVC

dimenzija: vrata 205 / 215 + prozor 135/120 cm

kom 1 vrata + 2 prozora

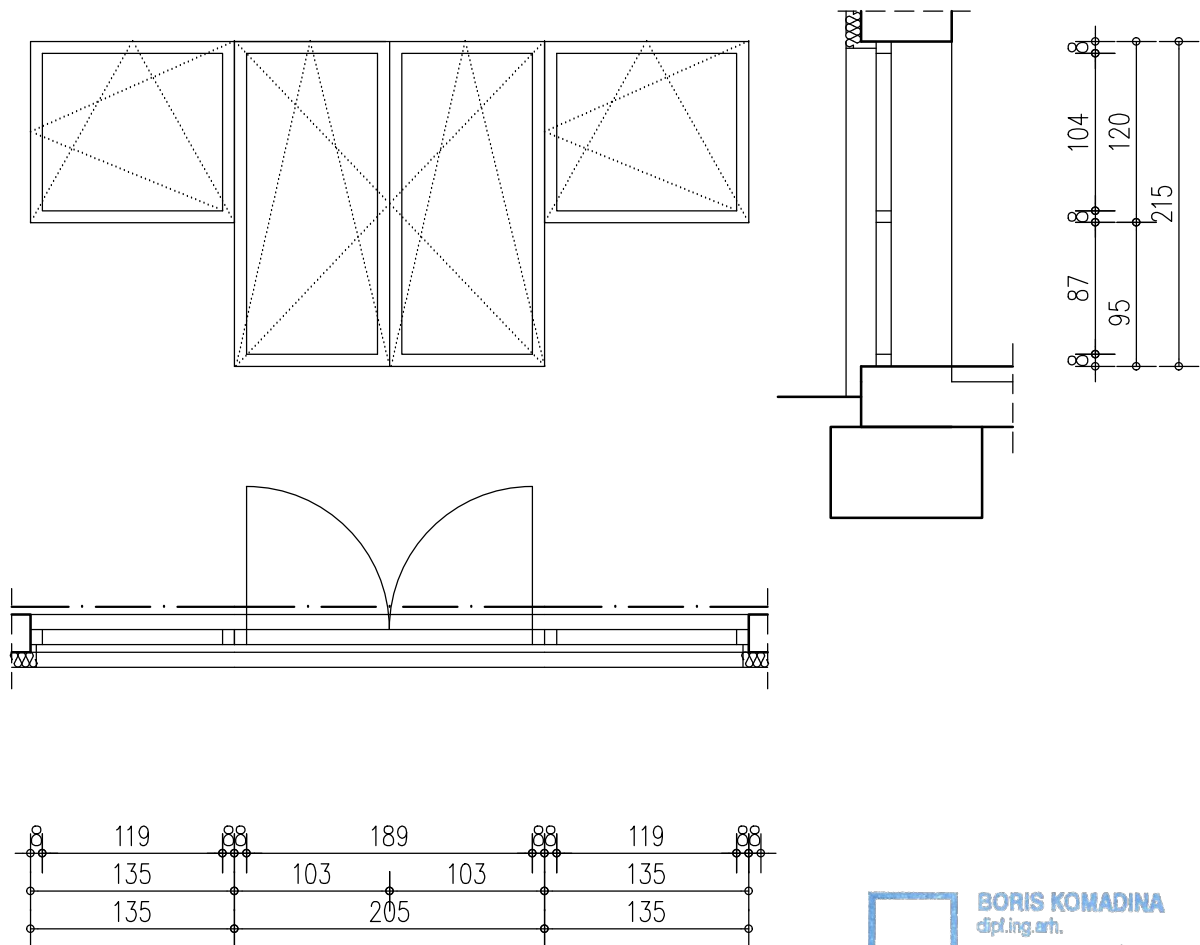

BORIS KOMADINA
dipl.ing.arh.
OVLAŠTENI ARHITEKT
A 350


 DELFIN GRUPA d.o.o MBS: 040299747, OIB: 90463254704 IBAN: HR4324070001100384739		Plješivička 10 51000 Rijeka Tel. 051/289-366		
Investitor GRAD CRIKVENICA KRALJA TOMISLAVA 85, CRIKVENICA	Građevina DJEČJI VRTIĆ "RADOST", CRIKVENICA ŠETALIŠTE VLADIMIRA NAZORA 2/A, CRIKVENICA k.č. 1524/2, k.o. Crikvenica	PROJEKT POVEĆANJA ENERGETSKE UČINKOVITOSTI		
Glavni projektant BENJAMIN BAŠIĆ dipl.ing.građ.	Sadržaj SHEME STOLARIJE - SHEMA 3-8 izvedeno stanje			
Projektant BORIS KOMADINA dipl.ing.arh	Mapa 1 ENZ-01/12-2016-1 Arhitektonski projekt	Datum Prosinac 2016	Mjerilo 1:50	List 5.3.

Shema 4-8

Vrata i prozori, PVC

dimenzija: vrata 200 / 215 + prozor 135/120 cm

kom 1 vrata + 2 prozora

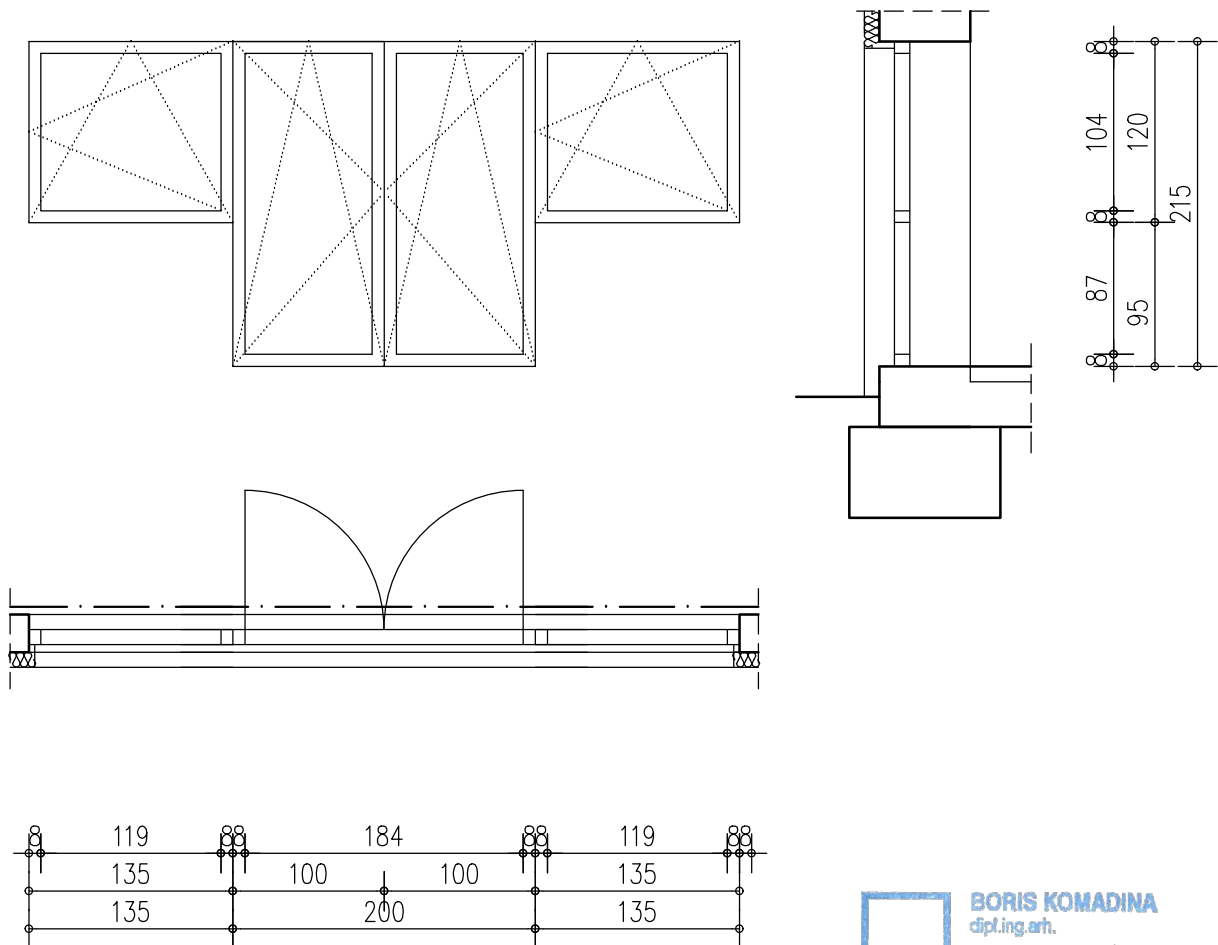

BORIS KOMADINA
dipl.ing.arh.
OVLAŠTENI ARHITEKT
A 350


 DELFIN GRUPA d.o.o MBS: 040299747, OIB: 90463254704 IBAN: HR4324070001100384739		Plješivička 10 51000 Rijeka Tel. 051/289-366		
Investitor GRAD CRIKVENICA KRALJA TOMISLAVA 85, CRIKVENICA	Građevina DJEČJI VRTIĆ "RADOST", CRIKVENICA ŠETALIŠTE VLADIMIRA NAZORA 2/A, CRIKVENICA k.č. 1524/2, k.o. Crikvenica	PROJEKT POVEĆANJA ENERGETSKE UČINKOVITOSTI		
Glavni projektant BENJAMIN BAŠIĆ dipl.ing.građ.	Sadržaj SHEME STOLARIJE - SHEMA 4-8 izvedeno stanje			
Projektant BORIS KOMADINA dipl.ing.arh	Mapa 1 ENZ-01/12-2016-1 Arhitektonski projekt	Datum Prosinac 2016	Mjerilo 1:50	List 5.4.

Shema 5-9

Vrata i prozor, PVC

dimenzija: vrata 95 / 275 + prozor 105/75 cm

kom 2 vrata + 2 prozora

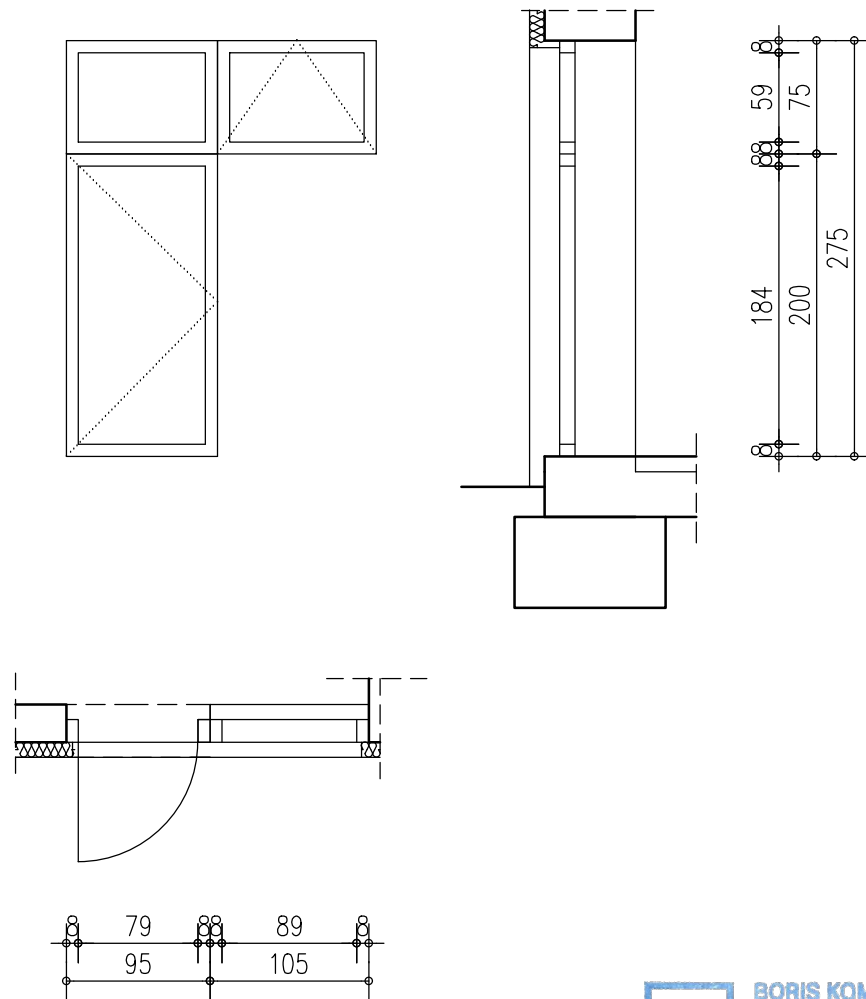





BORIS KOMADINA
dipl.ing.arh.
OVLAŠTENI ARHITEKT
A 350

 DELFIN GRUPA d.o.o MBS: 040299747, OIB: 90463254704 IBAN: HR4324070001100384739		Plješivička 10 51000 Rijeka Tel. 051/289-366		
Investitor GRAD CRIKVENICA KRALJA TOMISLAVA 85, CRIKVENICA	Građevina DJEČJI VRTIĆ "RADOST", CRIKVENICA ŠETALIŠTE VLADIMIRA NAZORA 2/A, CRIKVENICA k.č. 1524/2, k.o. Crikvenica	PROJEKT POVEĆANJA ENERGETSKE UČINKOVITOSTI		
Glavni projektant BENJAMIN BAŠIĆ dipl.ing.građ.	Sadržaj SHEME STOLARIJE - SHEMA 5-9 izvedeno stanje			
Projektant BORIS KOMADINA dipl.ing.arh	Mapa 1 ENZ-01/12-2016-1 Arhitektonski projekt	Datum Prosinac 2016	Mjerilo 1:50	List 5.5.

SHEME STOLARIJE

M 1:50

Shema 6
Prozor, PVC
dimenzija 465 / 120 cm.
kom 2

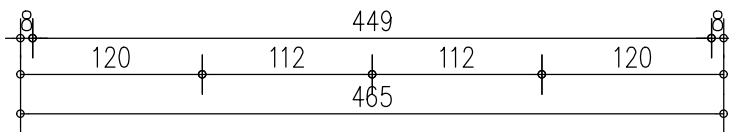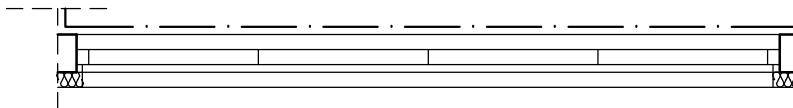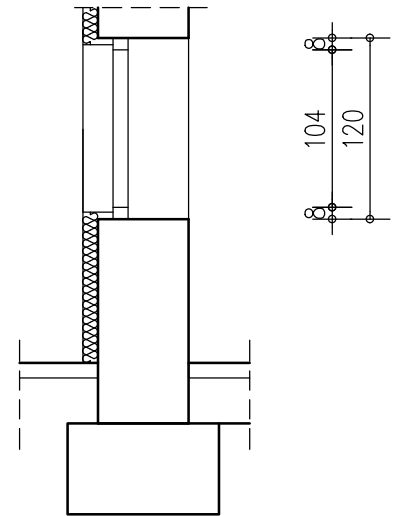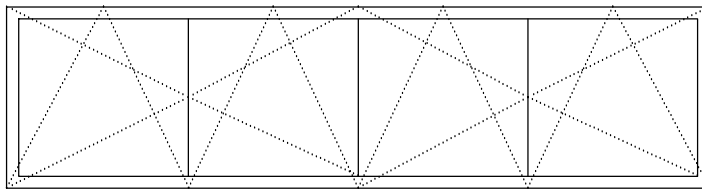

BORIS KOMADINA
dipl.ing.arh.
OVLAŠTENI ARHITEKT
A 350


 DELFIN GRUPA d.o.o MBS: 040299747, OIB: 90463254704 IBAN: HR4324070001100384739		Plješivička 10 51000 Rijeka Tel. 051/289-366		
Investitor GRAD CRIKVENICA KRALJA TOMISLAVA 85, CRIKVENICA	Građevina DJEČJI VRTIĆ "RADOST", CRIKVENICA ŠETALIŠTE VLADIMIRA NAZORA 2/A, CRIKVENICA k.č. 1524/2, k.o. Crikvenica	PROJEKT POVEĆANJA ENERGETSKE UČINKOVITOSTI		
Glavni projektant BENJAMIN BAŠIĆ dipl.ing.građ.	Sadržaj SHEME STOLARIJE - SHEMA 6 izvedeno stanje			
Projektant BORIS KOMADINA dipl.ing.arh	Mapa 1 ENZ-01/12-2016-1 Arhitektonski projekt	Datum Prosinac 2016	Mjerilo 1:50	List 5.6.

Shema 7

Prozor, PVC

dimenzija 205 / 120 cm.


kom 1

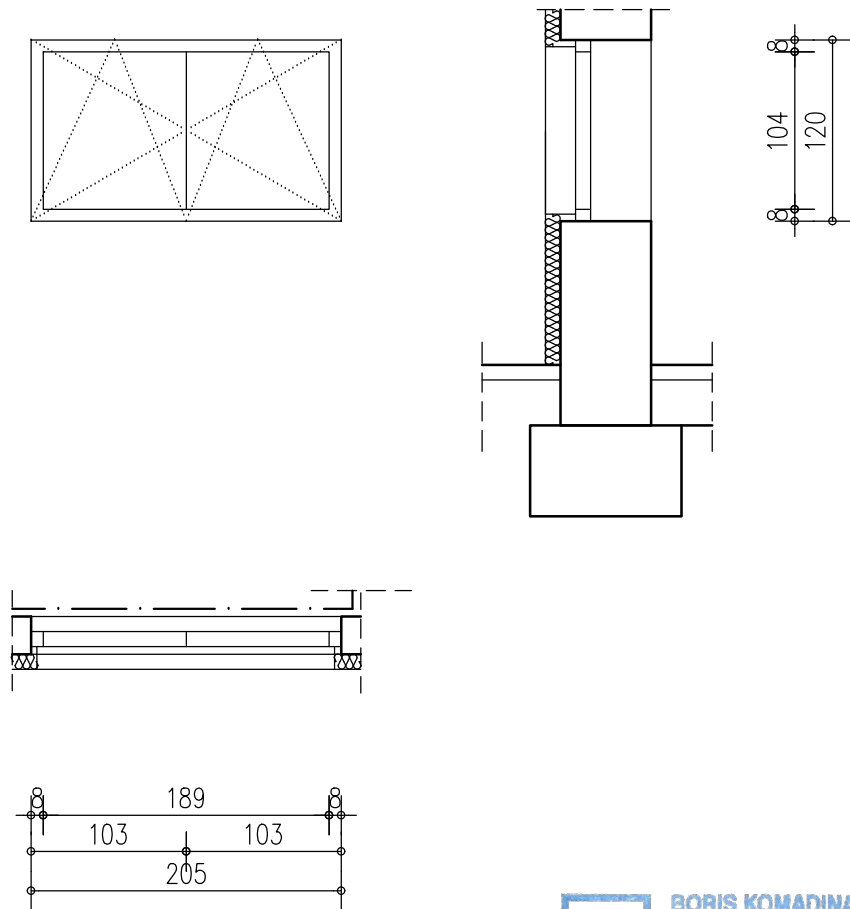


BORIS KOMADINA
dipl.ing.arh.
OVLAŠTENI ARHITEKT
A 350

 DELFIN GRUPA d.o.o MBS: 040299747, OIB: 90463254704 IBAN: HR4324070001100384739		Plješivička 10 51000 Rijeka Tel. 051/289-366		
Investitor GRAD CRIKVENICA KRALJA TOMISLAVA 85, CRIKVENICA	Građevina DJEČJI VRTIĆ "RADOST", CRIKVENICA ŠETALIŠTE VLADIMIRA NAZORA 2/A, CRIKVENICA k.č. 1524/2, k.o. Crikvenica	PROJEKT POVEĆANJA ENERGETSKE UČINKOVITOSTI		
Glavni projektant BENJAMIN BAŠIĆ dipl.ing.građ.	Sadržaj SHEME STOLARIJE - SHEMA 7 izvedeno stanje			
Projektant BORIS KOMADINA dipl.ing.arh	Mapa 1 ENZ-01/12-2016-1 Arhitektonski projekt	Datum Prosinac 2016	Mjerilo 1:50	List 5.7.

Shema 10
Prozor, PVC
dimenzija r 105 cm.
kom 6

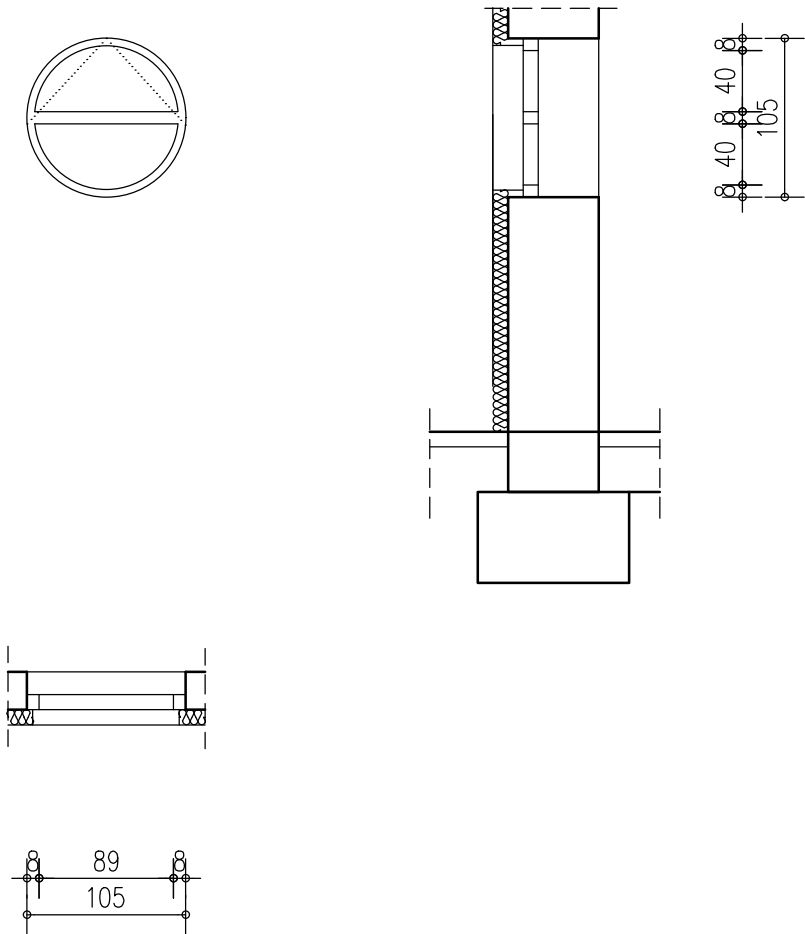

Shema 10
Prozor, PVC
dimenzija r 105 cm.
kom 6

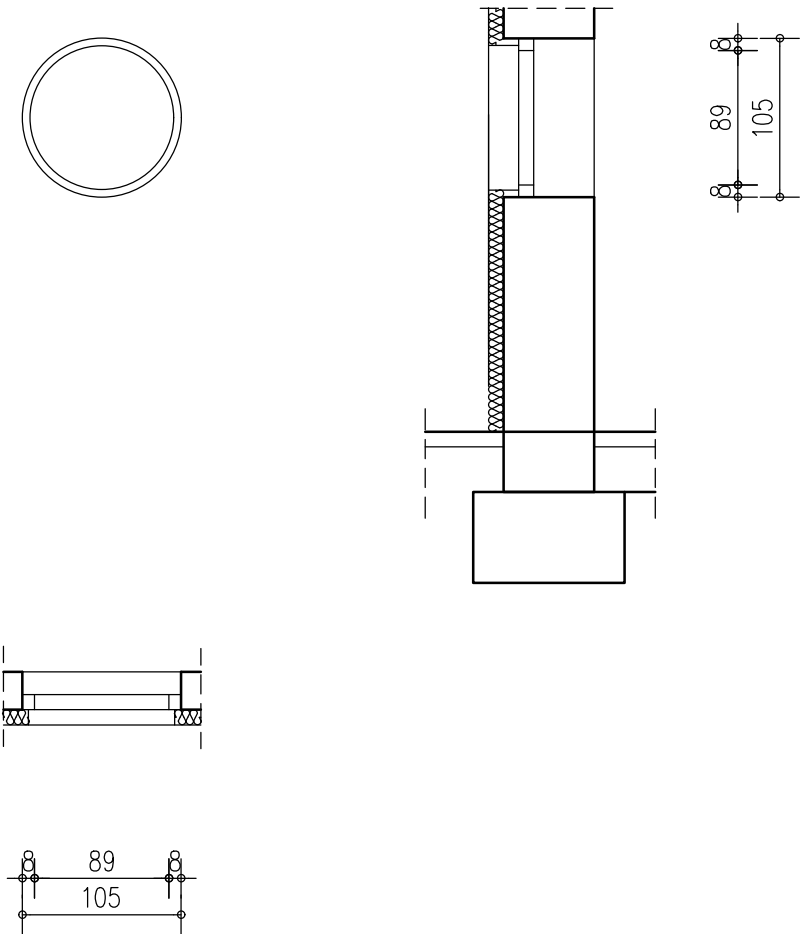

BORIS KOMADINA
dipl.ing.arh.
OVLAŠTENI ARHITEKT
A 350

 DELFIN GRUPA d.o.o MBS: 040299747, OIB: 90463254704 IBAN: HR4324070001100384739			Plješivička 10 51000 Rijeka Tel. 051/289-366	
Investitor GRAD CRIKVENICA KRALJA TOMISLAVA 85, CRIKVENICA	Građevina DJEČJI VRTIĆ "RADOST", CRIKVENICA ŠETALIŠTE VLADIMIRA NAZORA 2/A, CRIKVENICA k.č. 1524/2, k.o. Crikvenica		PROJEKT POVEĆANJA ENERGETSKE UČINKOVITOSTI	
Glavni projektant BENJAMIN BAŠIĆ dipl.ing.građ.	Sadržaj SHEME STOLARIJE - SHEMA 10 izvedeno stanje			
Projektant BORIS KOMADINA dipl.ing.arh	Mapa 1 ENZ-01/12-2016-1 Arhitektonski projekt	Datum Prosinac 2016	Mjerilo 1:50	List 5.8.

SHEME STOLARIJE


M 1:50

Shema 11

Vrata + prozori, PVC

dimenzija 475 / 210 cm.

kom 2

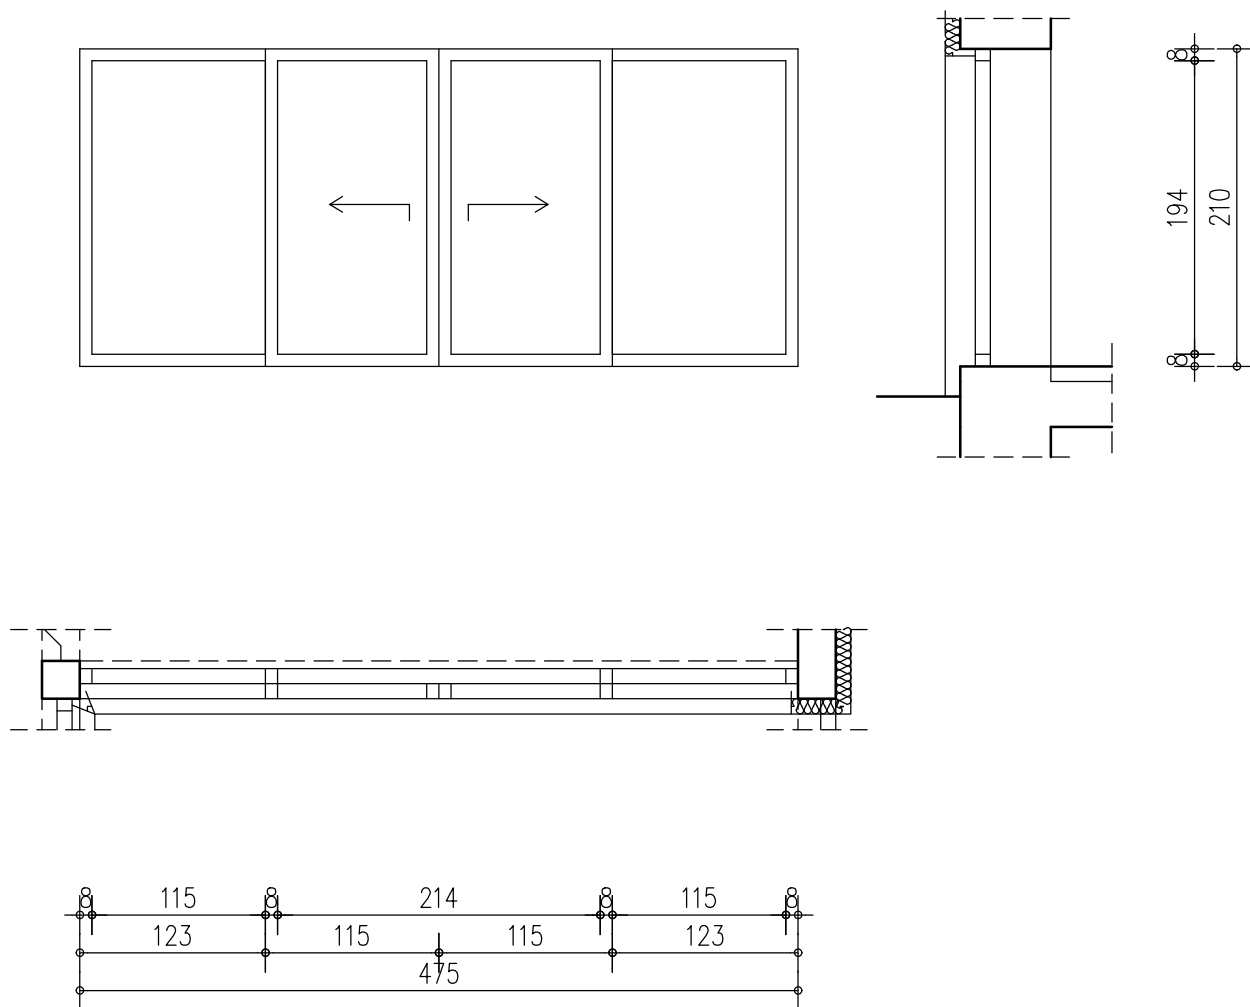





BORIS KOMADINA
dipl.ing.arh.
OVLAŠTENI ARHITEKT
A 350

 DELFIN GRUPA d.o.o MBS: 040299747, OIB: 90463254704 IBAN: HR4324070001100384739		Plješivička 10 51000 Rijeka Tel. 051/289-366		
Investitor GRAD CRIKVENICA KRALJA TOMISLAVA 85, CRIKVENICA	Građevina DJEČJI VRTIĆ "RADOST", CRIKVENICA ŠETALIŠTE VLADIMIRA NAZORA 2/A, CRIKVENICA k.č. 1524/2, k.o. Crikvenica	PROJEKT POVEĆANJA ENERGETSKE UČINKOVITOSTI		
Glavni projektant BENJAMIN BAŠIĆ dipl.ing.građ.	Sadržaj SHEME STOLARIJE - SHEMA 11 izvedeno stanje			
Projektant BORIS KOMADINA dipl.ing.arh	Mapa 1 ENZ-01/12-2016-1 Arhitektonski projekt	Datum Prosinac 2016	Mjerilo 1:50	List 5.9.

HEME STOLARIJE

M 1:50

Shema 12
Prozori, PVC
dimenzija 475 / 160 cm.
kom 2

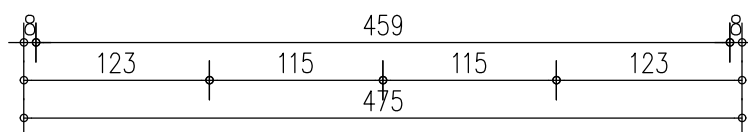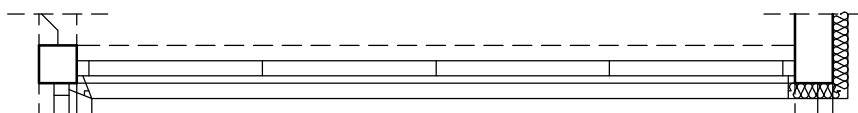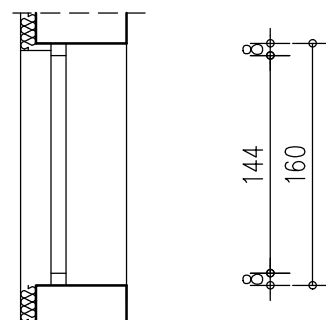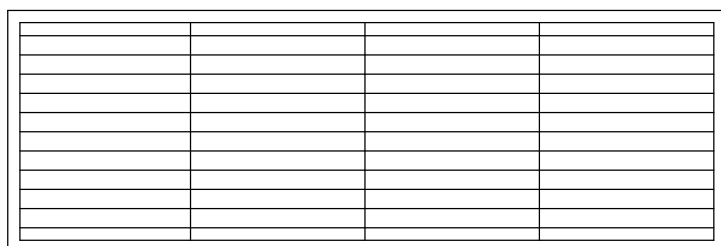

BORIS KOMADINA
dipl.ing.arh.
OVLAŠTENI ARHITEKT
A 350



DELFIN GRUPA d.o.o

MBS: 040299747, OIB: 90463254704

IBAN: HR4324070001100384739

Plješivička 10
51000 Rijeka
Tel. 051/289-366

Investitor
GRAD CRIKVENICA
KRALJA TOMISLAVA 85, CRIKVENICA

Građevina
DJEČJI VRTIĆ "RADOST", CRIKVENICA
ŠETALIŠTE VLADIMIRA NAZORA 2/A, CRIKVENICA
k.č. 1524/2, k.o. Crikvenica

**PROJEKT POVEĆANJA
ENERGETSKE
UČINKOVITOSTI**

Glavni projektant
BENJAMIN BAŠIĆ dipl.ing.građ.

Sadržaj
HEME STOLARIJE - SHEMA 12
izvedeno stanje

Projektant
BORIS KOMADINA dipl.ing.arh

Mapa 1
ENZ-01/12-2016-1
Arhitektonski projekt

Datum
Prosinac 2016





Mjerilo
1:50

List
5.10.

SHEME STOLARIJE

M 1:50

Shema 13
Prozori, PVC
dimenzija 475 / 0-160 cm.
kom 2

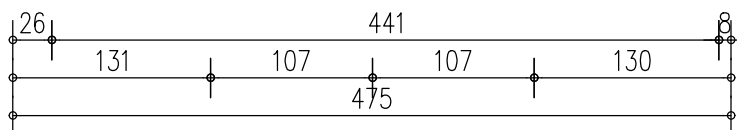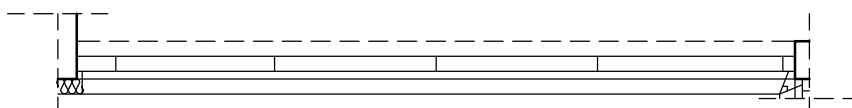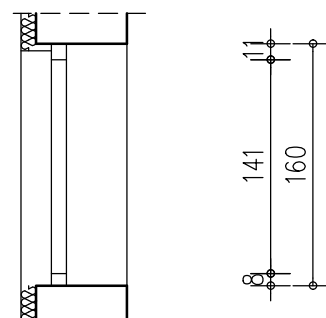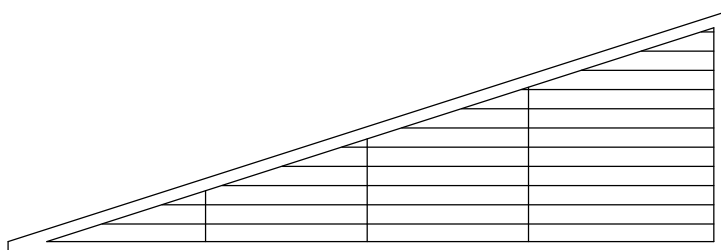

BORIS KOMADINA
dipl.ing.arh.
OVLAŠTENI ARHITEKT
A 350

 DELFIN GRUPA d.o.o MBS: 040299747, OIB: 90463254704 IBAN: HR4324070001100384739		Plješivička 10 51000 Rijeka Tel. 051/289-366		
Investitor GRAD CRIKVENICA KRALJA TOMISLAVA 85, CRIKVENICA	Građevina DJEČJI VRTIĆ "RADOST", CRIKVENICA ŠETALIŠTE VLADIMIRA NAZORA 2/A, CRIKVENICA k.č. 1524/2, k.o. Crikvenica	PROJEKT POVEĆANJA ENERGETSKE UČINKOVITOSTI		
Glavni projektant BENJAMIN BAŠIĆ dipl.ing.građ.	Sadržaj SHEME STOLARIJE - SHEMA 13 izvedeno stanje			
Projektant BORIS KOMADINA dipl.ing.arh	Mapa 1 ENZ-01/12-2016-1 Arhitektonski projekt	Datum Prosinac 2016	Mjerilo 1:50	List 5.11.

BORIS KOMADINA
dipl.ing.arh.
OVLAŠTENI ARHITEKT
A 350


 Delfin GRUPA HRVATSKA		DELFIN GRUPA d.o.o MBS: 040299747, OIB: 90463254704 IBAN: HR4324070001100384739		Plješivička 10 51000 Rijeka Tel. 051/289-366	
Investitor GRAD CRIKVENICA KRALJA TOMISLAVA 85, CRIKVENICA		Građevina DJEČJI VRTIĆ "RADOST", CRIKVENICA ŠETALIŠTE VLADIMIRA NAZORA 2/A, CRIKVENICA k.č. 1524/2, k.o. Crikvenica		PROJEKT POVEĆANJA ENERGETSKE UČINKOVITOSTI	
Glavni projektant BENJAMIN BAŠIĆ dipl.ing.građ.		Sadržaj SCHEME STOLARIJE - SCHEMA 14 izvedeno stanje			
Projektant BORIS KOMADINA dipl.ing.arh		Mapa 1 ENZ-01/12-2016-1 Arhitektonski projekt	Datum Prosinac 2016	Mjerilo 1:50	List 5.12.

Shema 15
Vrata i prozori, PVC
dimenzija 475 / 260-380 cm.
kom 1

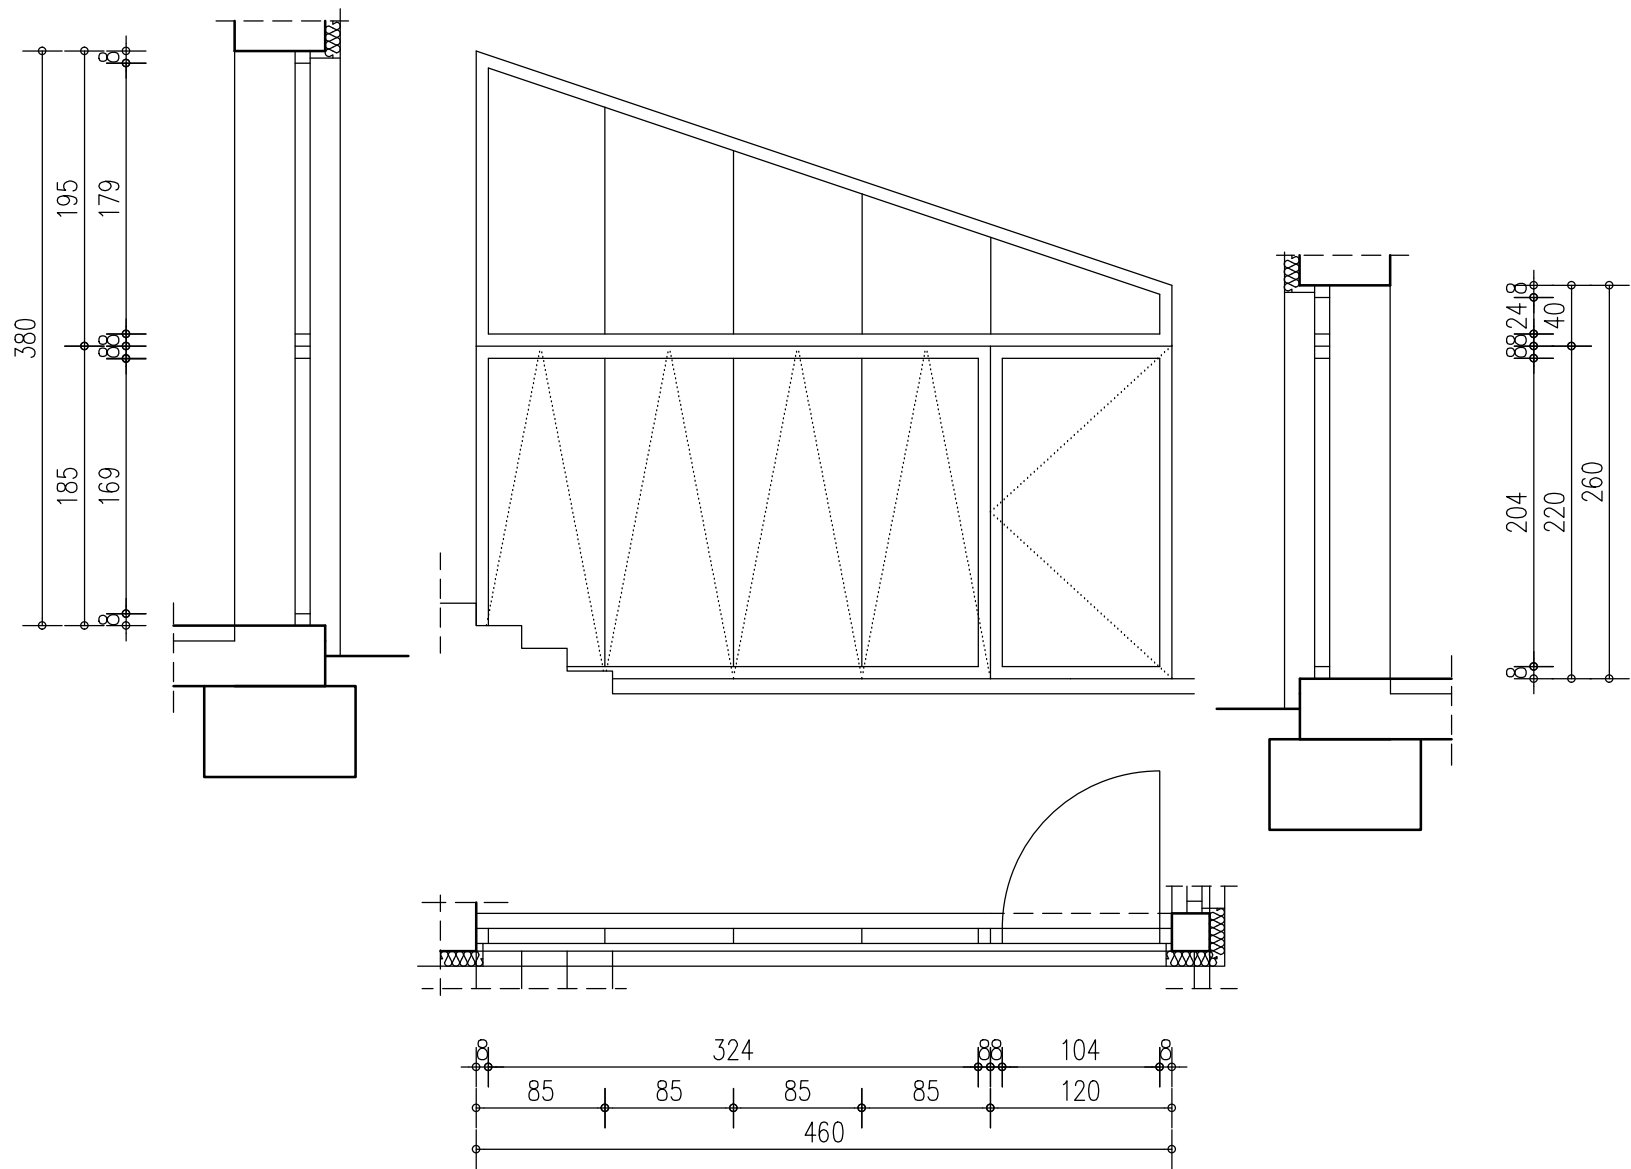


BORIS KOMADINA
dipl.ing.arh.
OVLAŠTENI ARHITEKT
A 350

 DELFIN GRUPA d.o.o MBS: 040299747, OIB: 90463254704 IBAN: HR4324070001100384739			Plješivička 10 51000 Rijeka Tel. 051/289-366	
Investitor GRAD CRIKVENICA KRALJA TOMISLAVA 85, CRIKVENICA	Građevina DJEČJI VRTIĆ "RADOST", CRIKVENICA ŠETALIŠTE VLADIMIRA NAZORA 2/A, CRIKVENICA k.č. 1524/2, k.o. Crikvenica		PROJEKT POVEĆANJA ENERGETSKE UČINKOVITOSTI	
Glavni projektant BENJAMIN BAŠIĆ dipl.ing.građ.	Sadržaj SHEME STOLARIJE - SHEMA 15 izvedeno stanje			
Projektant BORIS KOMADINA dipl.ing.arh	Mapa 1 ENZ-01/12-2016-1 Arhitektonski projekt	Datum Prosinac 2016	Mjerilo 1:50	List 5.13.

SHEME STOLARIJE

M 1:50


Shema 16
Prozori, PVC
dimenzija 475 / 185 cm.
kom 1

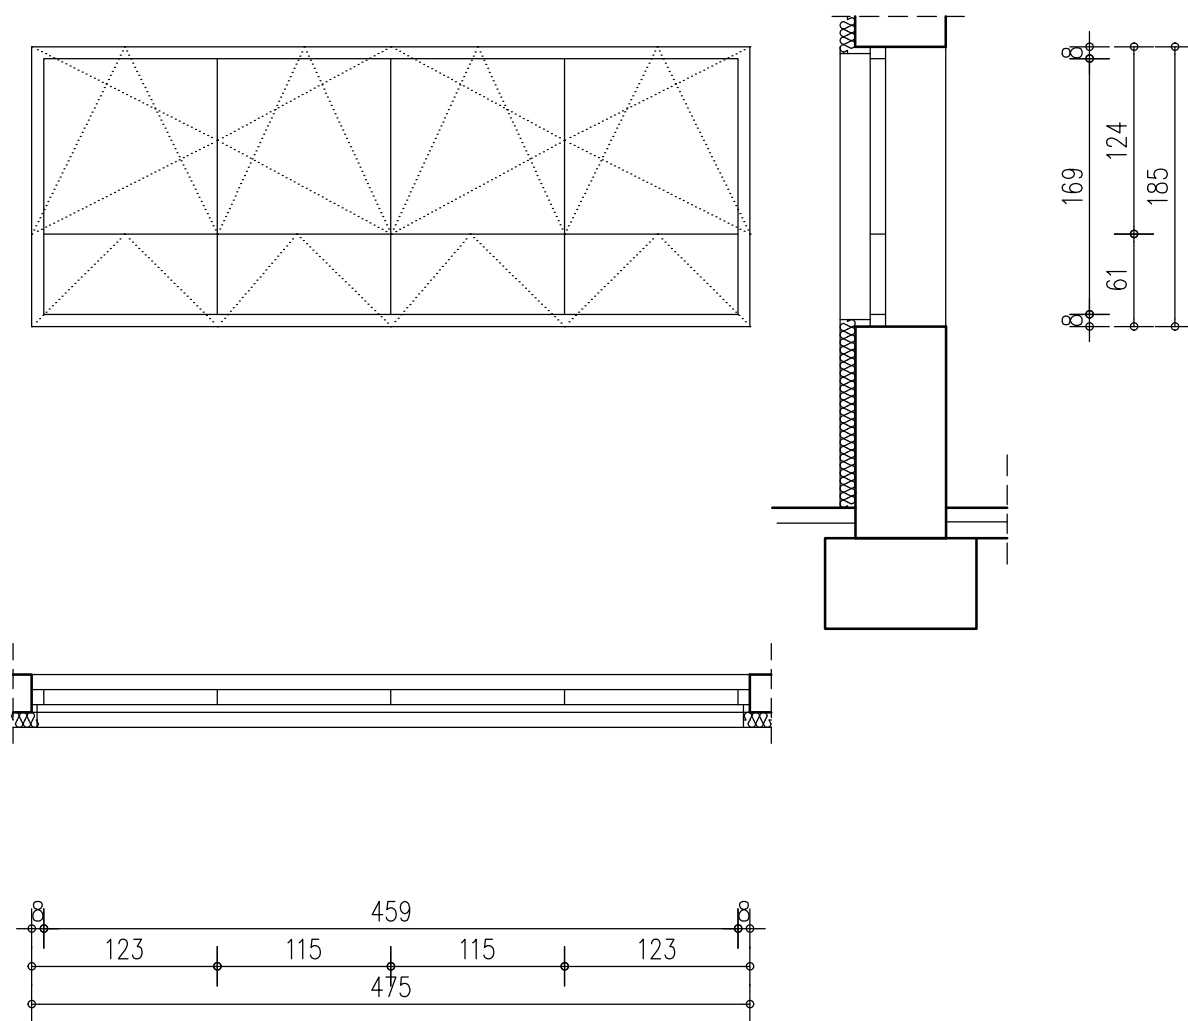

BORIS KOMADINA
dipl.ing.arh.
OVLAŠTENI ARHITEKT
A 350

 DELFIN GRUPA d.o.o MBS: 040299747, OIB: 90463254704 IBAN: HR4324070001100384739		Plješivička 10 51000 Rijeka Tel. 051/289-366		
Investitor GRAD CRIKVENICA KRALJA TOMISLAVA 85, CRIKVENICA	Građevina DJEČJI VRTIĆ "RADOST", CRIKVENICA ŠETALIŠTE VLADIMIRA NAZORA 2/A, CRIKVENICA k.č. 1524/2, k.o. Crikvenica	PROJEKT POVEĆANJA ENERGETSKE UČINKOVITOSTI		
Glavni projektant BENJAMIN BAŠIĆ dipl.ing.građ.	Sadržaj SHEME STOLARIJE - SHEMA 16 izvedeno stanje			
Projektant BORIS KOMADINA dipl.ing.arh	Mapa 1 ENZ-01/12-2016-1 Arhitektonski projekt	Datum Prosinac 2016	Mjerilo 1:50	List 5.14.


Shema 17
Vrata i prozori, PVC
dimenzija 465 / 260-380 cm.
kom 1

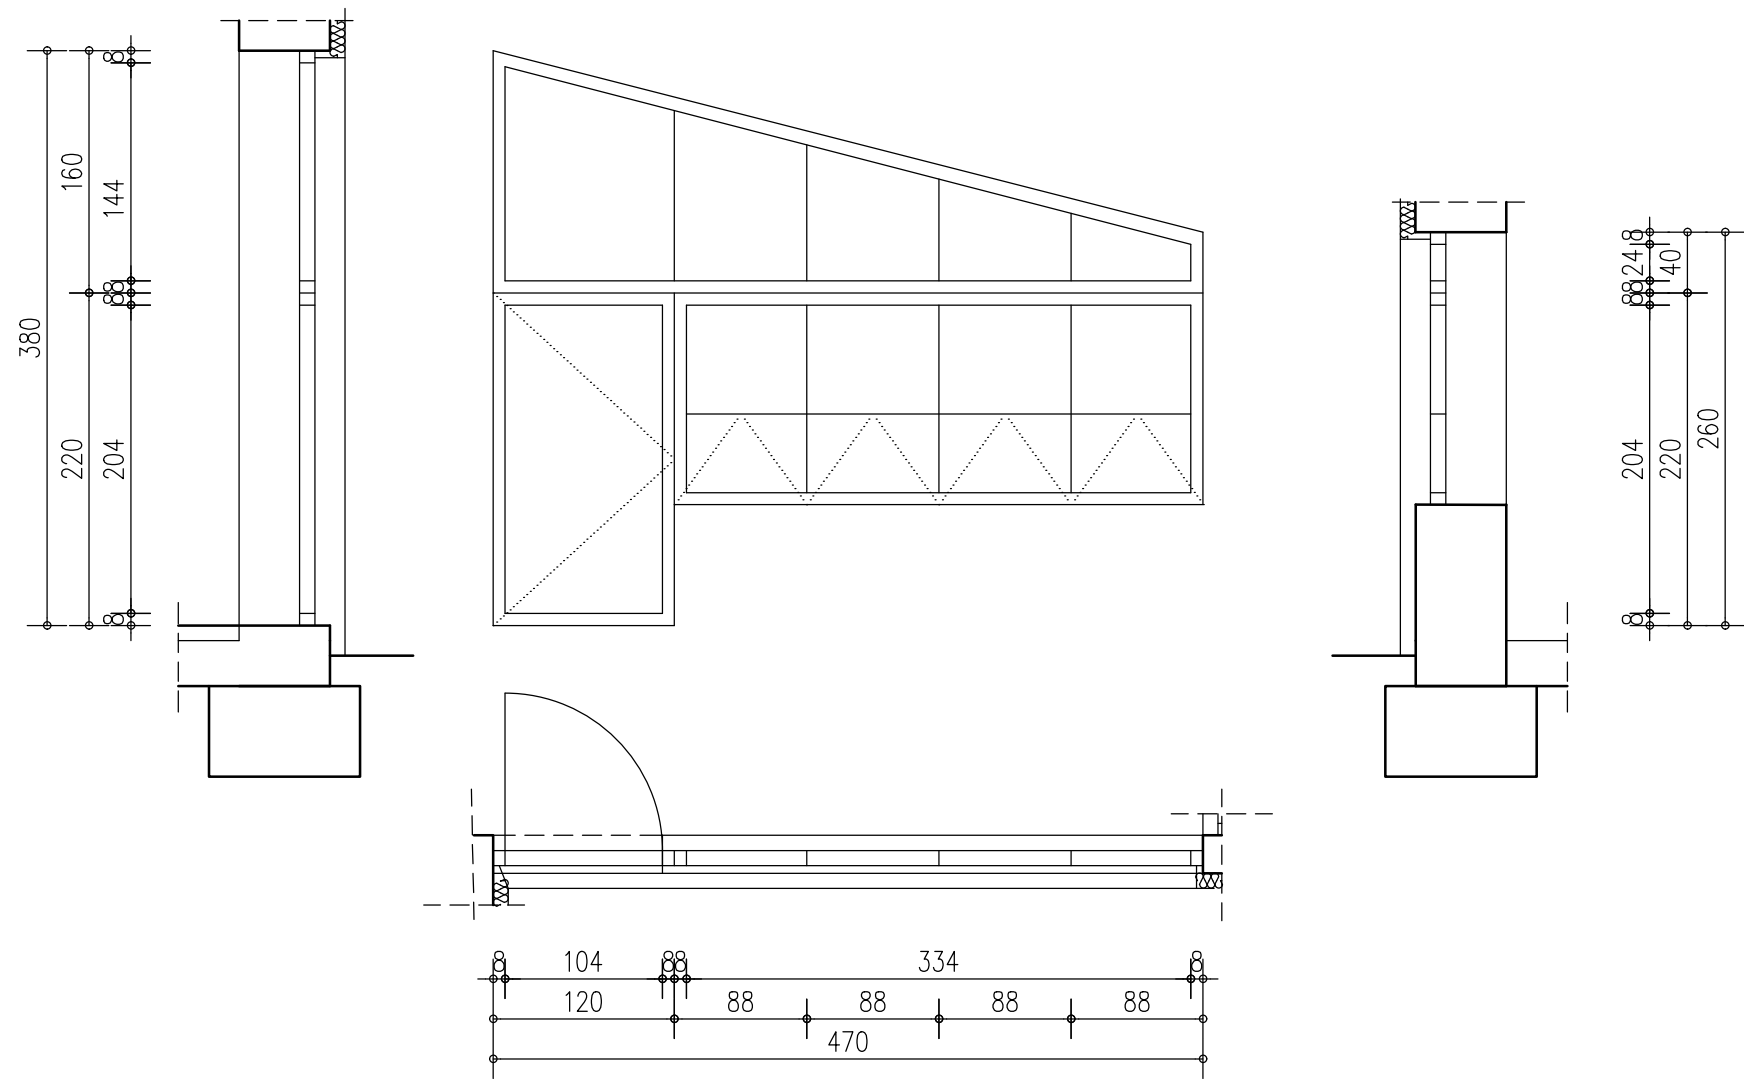

BORIS KOMADINA
dipl.ing.arh.
OVLAŠTENI ARHITEKT
A 350

 DELFIN GRUPA d.o.o MBS: 040299747, OIB: 90463254704 IBAN: HR4324070001100384739			Plješivička 10 51000 Rijeka Tel. 051/289-366	
Investitor GRAD CRIKVENICA KRALJA TOMISLAVA 85, CRIKVENICA	Građevina DJEČJI VRTIĆ "RADOST", CRIKVENICA ŠETALIŠTE VLADIMIRA NAZORA 2/A, CRIKVENICA k.č. 1524/2, k.o. Crikvenica		PROJEKT POVEĆANJA ENERGETSKE UČINKOVITOSTI	
Glavni projektant BENJAMIN BAŠIĆ dipl.ing.građ.	Sadržaj SHEME STOLARIJE - SHEMA 17 izvedeno stanje			
Projektant BORIS KOMADINA dipl.ing.arh	Mapa 1 ENZ-01/12-2016-1 Arhitektonski projekt	Datum Prosinac 2016	Mjerilo 1:50	List 5.15.

Shema 18-19
Prozori i vrata, PVC
dimenzija: prozori 370/210 + vrata 105/270 cm
kom 1 vrata + 1 prozor

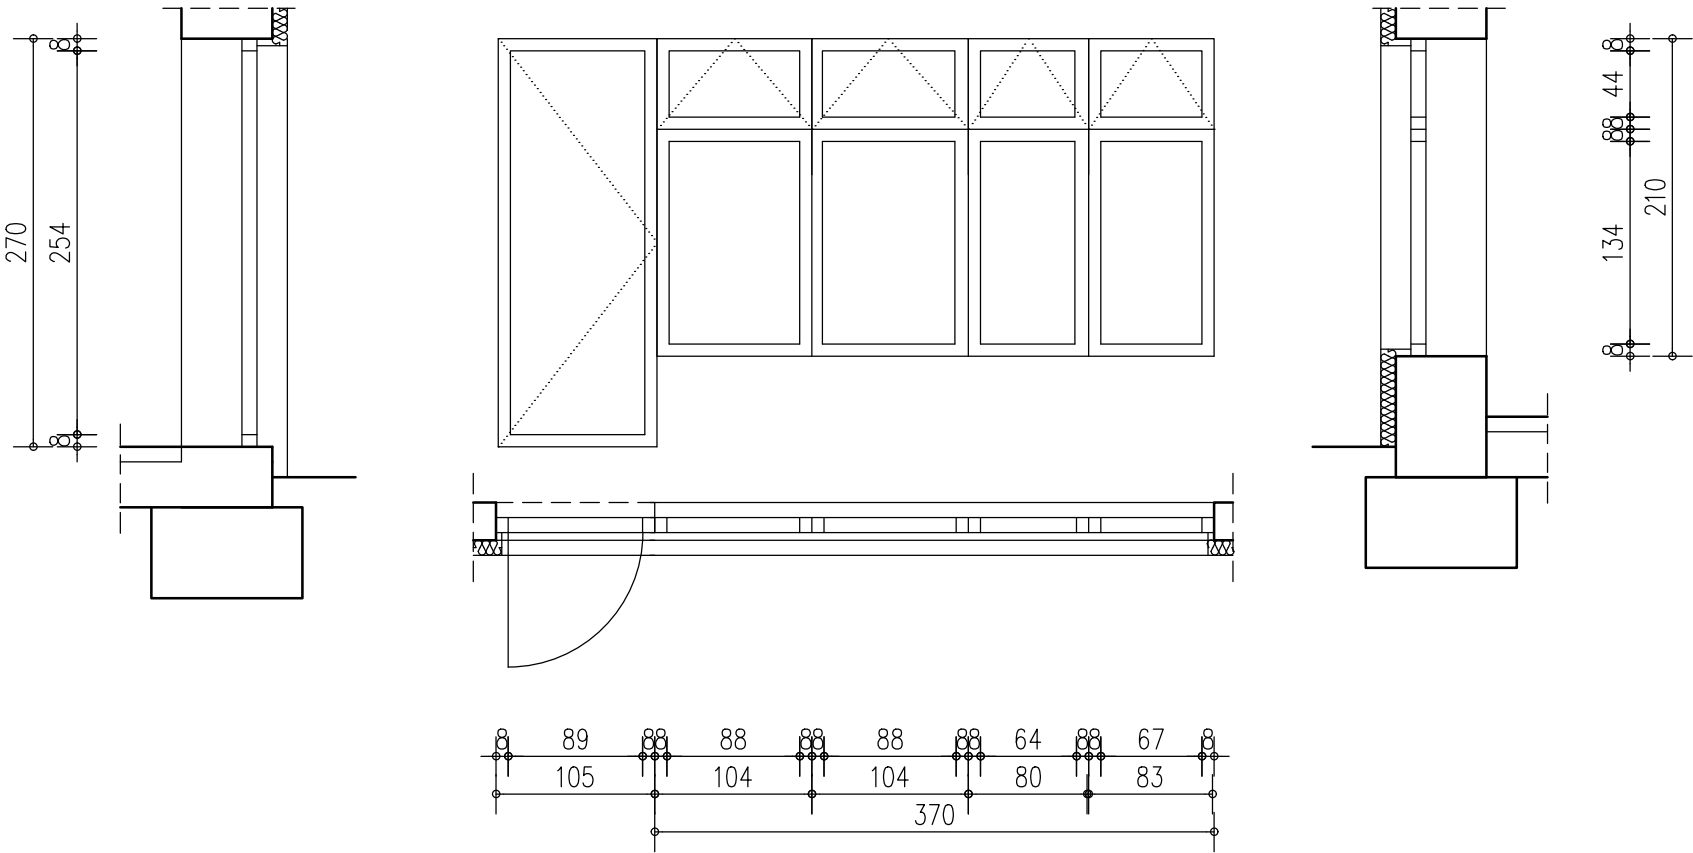

BORIS KOMADINA
dipl.ing.arh.
OVLAŠTENI ARHITEKT
A 350

 DELFIN GRUPA d.o.o MBS: 040299747, OIB: 90463254704 IBAN: HR4324070001100384739			Plješivička 10 51000 Rijeka Tel. 051/289-366	
Investitor GRAD CRIKVENICA KRALJA TOMISLAVA 85, CRIKVENICA	Građevina DJEČJI VRTIĆ "RADOST", CRIKVENICA ŠETALIŠTE VLADIMIRA NAZORA 2/A, CRIKVENICA k.č. 1524/2, k.o. Crikvenica		PROJEKT POVEĆANJA ENERGETSKE UČINKOVITOSTI	
Glavni projektant BENJAMIN BAŠIĆ dipl.ing.građ.	Sadržaj SHEME STOLARIJE - SHEMA 18-19 izvedeno stanje			
Projektant BORIS KOMADINA dipl.ing.arh	Mapa 1 ENZ-01/12-2016-1 Arhitektonski projekt	Datum Prosinac 2016	Mjerilo 1:50	List 5.16.

SHEME STOLARIJE




M 1:50

Shema 20

Prozori, PVC

dimenzija 355/210 cm.

kom 1

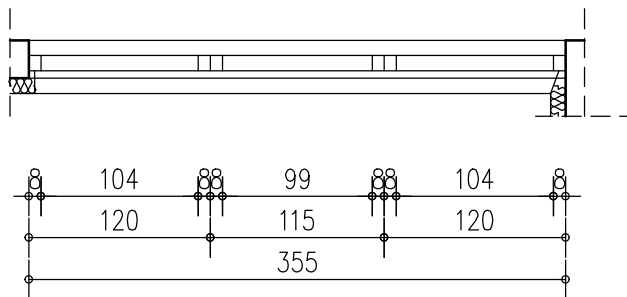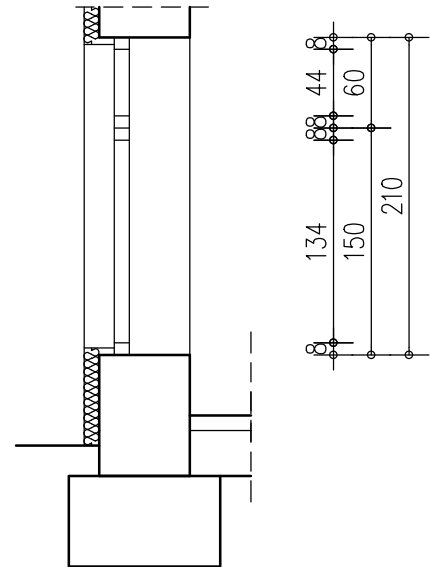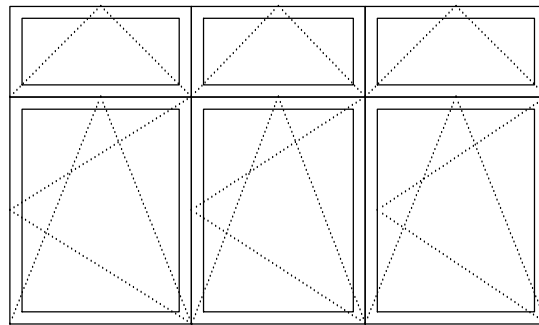

BORIS KOMADINA
dipl.ing.arh.
OVLAŠTENI ARHITEKT
A 350



DELFIN GRUPA d.o.o

MBS: 040299747, **OIB:** 90463254704

IBAN: HR4324070001100384739

Plješivička 10
51000 Rijeka
Tel. 051/289-366

Investitor
GRAD CRIKVENICA
KRALJA TOMISLAVA 85, CRIKVENICA

Građevina
DJEČJI VRTIĆ "RADOST", CRIKVENICA
ŠETALIŠTE VLADIMIRA NAZORA 2/A, CRIKVENICA
k.č. 1524/2, k.o. Crikvenica

**PROJEKT POVEĆANJA
ENERGETSKE
UČINKOVITOSTI**

Glavni projektant
BENJAMIN BAŠIĆ dipl.ing.građ.

Sadržaj
SHEME STOLARIJE - SHEMA 20
izvedeno stanje

Projektant
BORIS KOMADINA dipl.ing.arh

Mapa 1
ENZ-01/12-2016-1
Arhitektonski projekt

Datum
Prosinac 2016

Mjerilo
1:50

List
5.17.

SHEME STOLARIJE


M 1:50

Shema 21

Prozor, PVC

dimenzija 240/115 cm.

kom 1

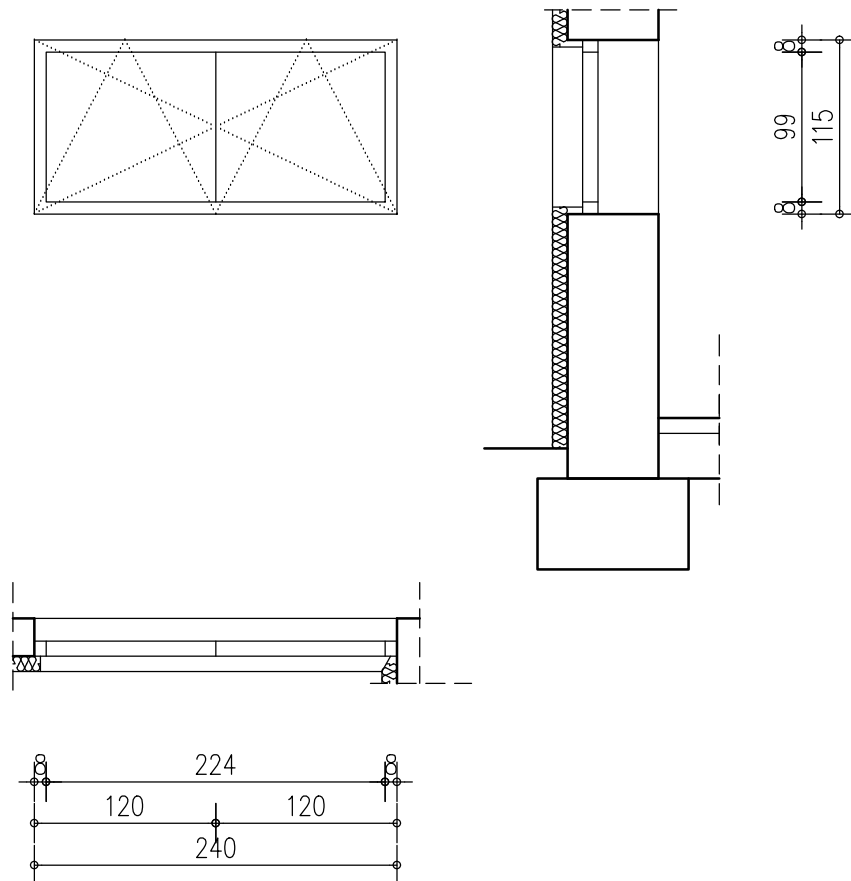

BORIS KOMADINA
dipl.ing.arh.
OVLAŠTENI ARHITEKT
A 350


 DELFIN GRUPA d.o.o MBS: 040299747, OIB: 90463254704 IBAN: HR4324070001100384739		Plješivička 10 51000 Rijeka Tel. 051/289-366		
Investitor GRAD CRIKVENICA KRALJA TOMISLAVA 85, CRIKVENICA	Građevina DJEČJI VRTIĆ "RADOST", CRIKVENICA ŠETALIŠTE VLADIMIRA NAZORA 2/A, CRIKVENICA k.č. 1524/2, k.o. Crikvenica	PROJEKT POVEĆANJA ENERGETSKE UČINKOVITOSTI		
Glavni projektant BENJAMIN BAŠIĆ dipl.ing.građ.	Sadržaj SHEME STOLARIJE - SHEMA 21 izvedeno stanje			
Projektant BORIS KOMADINA dipl.ing.arh	Mapa 1 ENZ-01/12-2016-1 Arhitektonski projekt	Datum Prosinac 2016	Mjerilo 1:50	List 5.18.

Shema 22

Prozor, PVC

dimenzija 240/50-130 cm.

kom 1

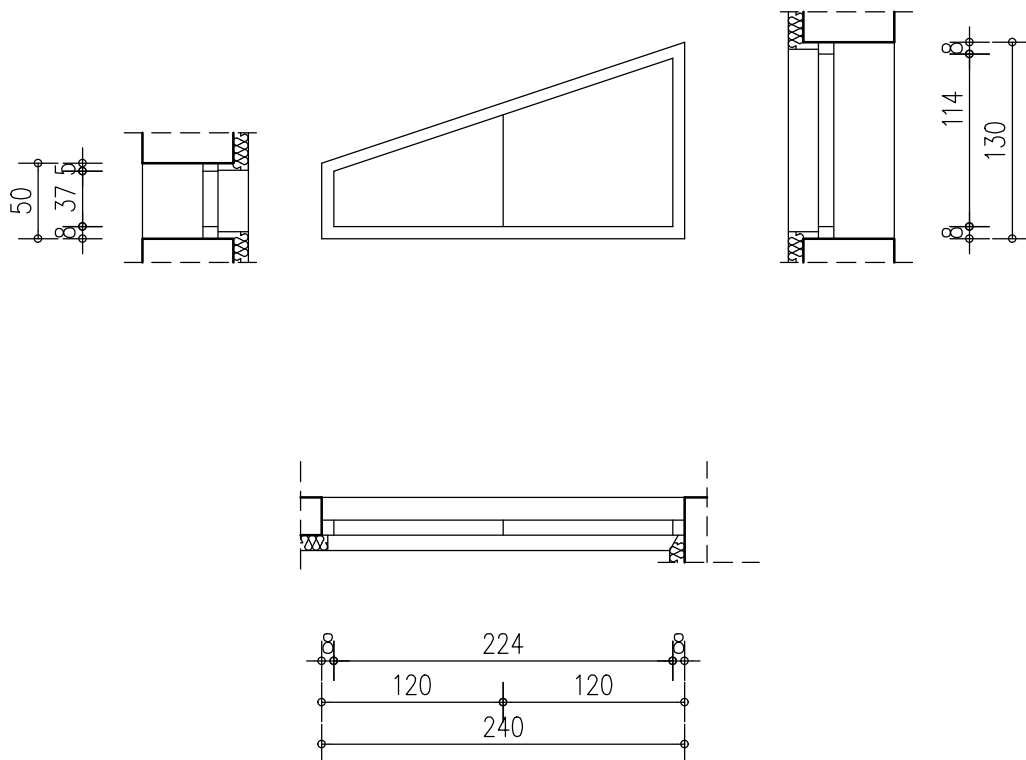

BORIS KOMADINA
dipl.ing.arh.
OVLAŠTENI ARHITEKT
A 350


 DELFIN GRUPA d.o.o MBS: 040299747, OIB: 90463254704 IBAN: HR4324070001100384739		Plješivička 10 51000 Rijeka Tel. 051/289-366		
Investitor GRAD CRIKVENICA KRALJA TOMISLAVA 85, CRIKVENICA	Građevina DJEČJI VRTIĆ "RADOST", CRIKVENICA ŠETALIŠTE VLADIMIRA NAZORA 2/A, CRIKVENICA k.č. 1524/2, k.o. Crikvenica	PROJEKT POVEĆANJA ENERGETSKE UČINKOVITOSTI		
Glavni projektant BENJAMIN BAŠIĆ dipl.ing.građ.	Sadržaj SHEME STOLARIJE - SHEMA 22 izvedeno stanje			
Projektant BORIS KOMADINA dipl.ing.arh	Mapa 1 ENZ-01/12-2016-1 Arhitektonski projekt	Datum Prosinac 2016	Mjerilo 1:50	List 5.19.

Shema 23

Vrata, PVC

dimenzija 260/240 cm.

kom 1

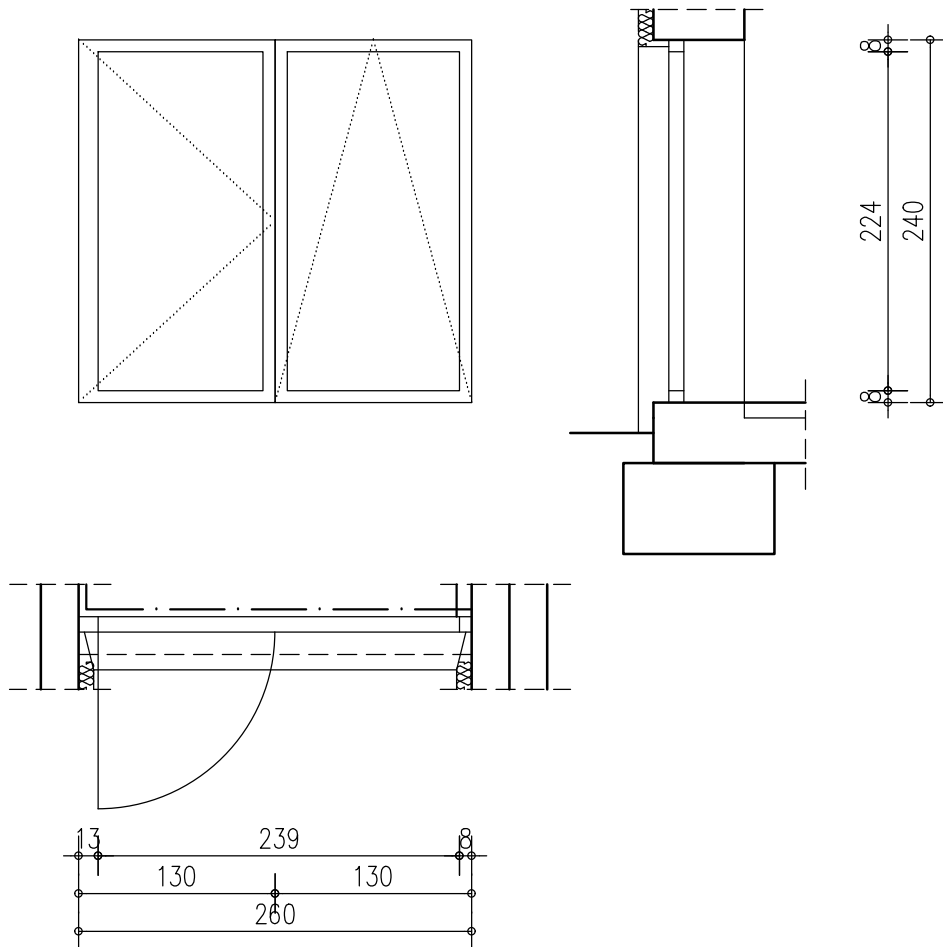

BORIS KOMADINA
dipl.ing.arh.
OVLAŠTENI ARHITEKT
A 350



DELFIN GRUPA d.o.o

MBS: 040299747, **OIB:** 90463254704

IBAN: HR4324070001100384739

Plješivčka 10
51000 Rijeka
Tel. 051/289-366

Investitor
GRAD CRIKVENICA
KRALJA TOMISLAVA 85, CRIKVENICA

Građevina
DJEČJI VRTIĆ "RADOST", CRIKVENICA
ŠETALIŠTE VLADIMIRA NAZORA 2/A, CRIKVENICA
k.č. 1524/2, k.o. Crikvenica

**PROJEKT POVEĆANJA
ENERGETSKE
UČINKOVITOSTI**

Glavni projektant
BENJAMIN BAŠIĆ dipl.ing.građ.

Sadržaj
SHEME STOLARIJE - SHEMA 23
izvedeno stanje

Projektant
BORIS KOMADINA dipl.ing.arh

Mapa 1
ENZ-01/12-2016-1
Arhitektonski projekt

Datum
Prosinac 2016

Mjerilo
1:50


List
5.20.

Shema 24

Vrata, PVC

dimenzija 205/250 cm.

kom 1

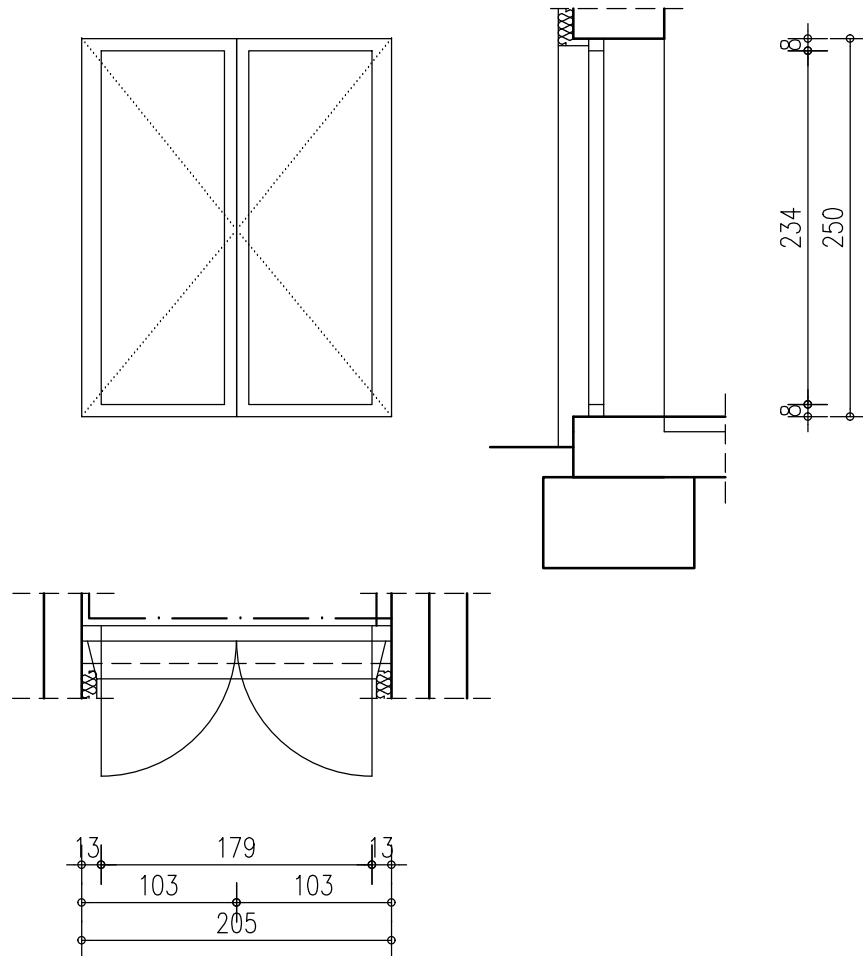

BORIS KOMADINA
dipl.ing.arh.
OVLAŠTENI ARHITEKT
A 350


 DELFIN GRUPA d.o.o MBS: 040299747, OIB: 90463254704 IBAN: HR4324070001100384739		Plješivička 10 51000 Rijeka Tel. 051/289-366		
Investitor GRAD CRIKVENICA KRALJA TOMISLAVA 85, CRIKVENICA	Građevina DJEČJI VRTIĆ "RADOST", CRIKVENICA ŠETALIŠTE VLADIMIRA NAZORA 2/A, CRIKVENICA k.č. 1524/2, k.o. Crikvenica	PROJEKT POVEĆANJA ENERGETSKE UČINKOVITOSTI		
Glavni projektant BENJAMIN BAŠIĆ dipl.ing.građ.	Sadržaj SHEME STOLARIJE - SHEMA 24 izvedeno stanje			
Projektant BORIS KOMADINA dipl.ing.arh	Mapa 1 ENZ-01/12-2016-1 Arhitektonski projekt	Datum Prosinac 2016	Mjerilo 1:50	List 5.21.

Shema 25

Prozor, PVC

dimenzija 250/170-245 cm.

kom 1

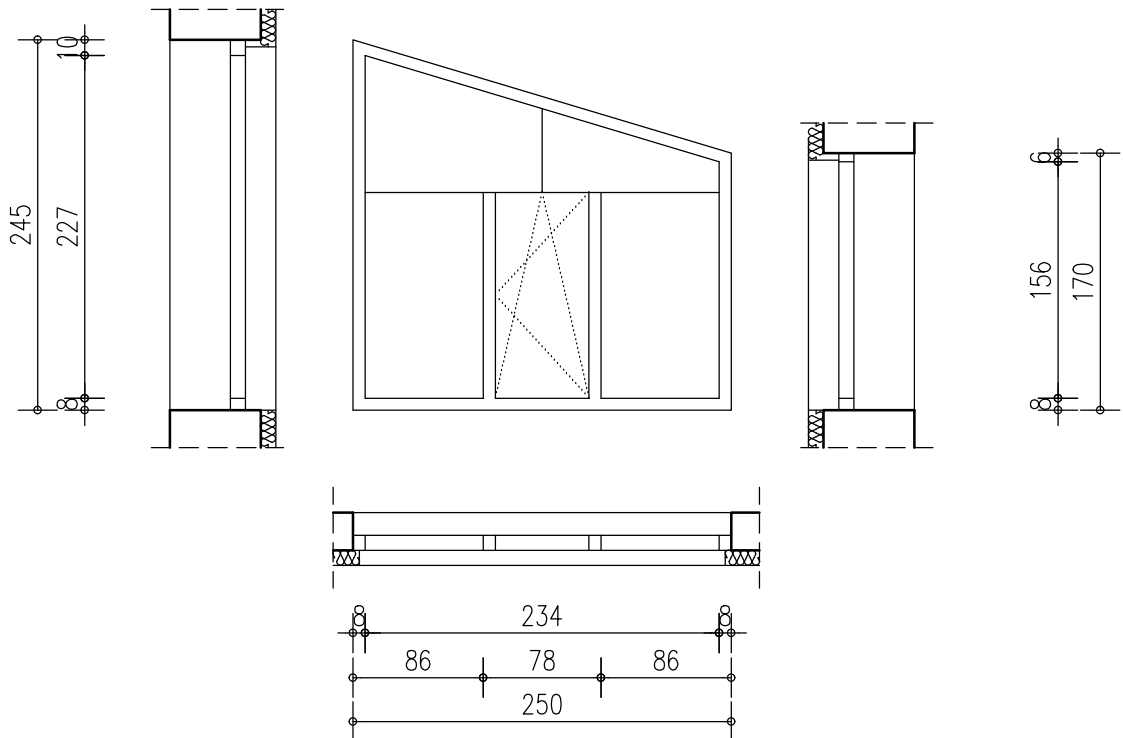

BORIS KOMADINA
dipl.ing.arh.
OVLAŠTENI ARHITEKT
A 350



DELFIN GRUPA d.o.o

MBS: 040299747, **OIB:** 90463254704

IBAN: HR4324070001100384739

Plješivička 10
51000 Rijeka
Tel. 051/289-366

Investitor
GRAD CRIKVENICA
KRALJA TOMISLAVA 85, CRIKVENICA

Građevina
DJEČJI VRTIĆ "RADOST", CRIKVENICA
ŠETALIŠTE VLADIMIRA NAZORA 2/A, CRIKVENICA
k.č. 1524/2, k.o. Crikvenica

**PROJEKT POVEĆANJA
ENERGETSKE
UČINKOVITOSTI**

Glavni projektant
BENJAMIN BAŠIĆ dipl.ing.građ.

Sadržaj
SHEME STOLARIJE - SHEMA 25
izvedeno stanje

Projektant
BORIS KOMADINA dipl.ing.arh

Mapa 1
ENZ-01/12-2016-1
Arhitektonski projekt

Datum
Prosinac 2016

Mjerilo
1:50


List
5.22.

Shema 26

Prozor, PVC

dimenzija 230/180 cm.

kom 1

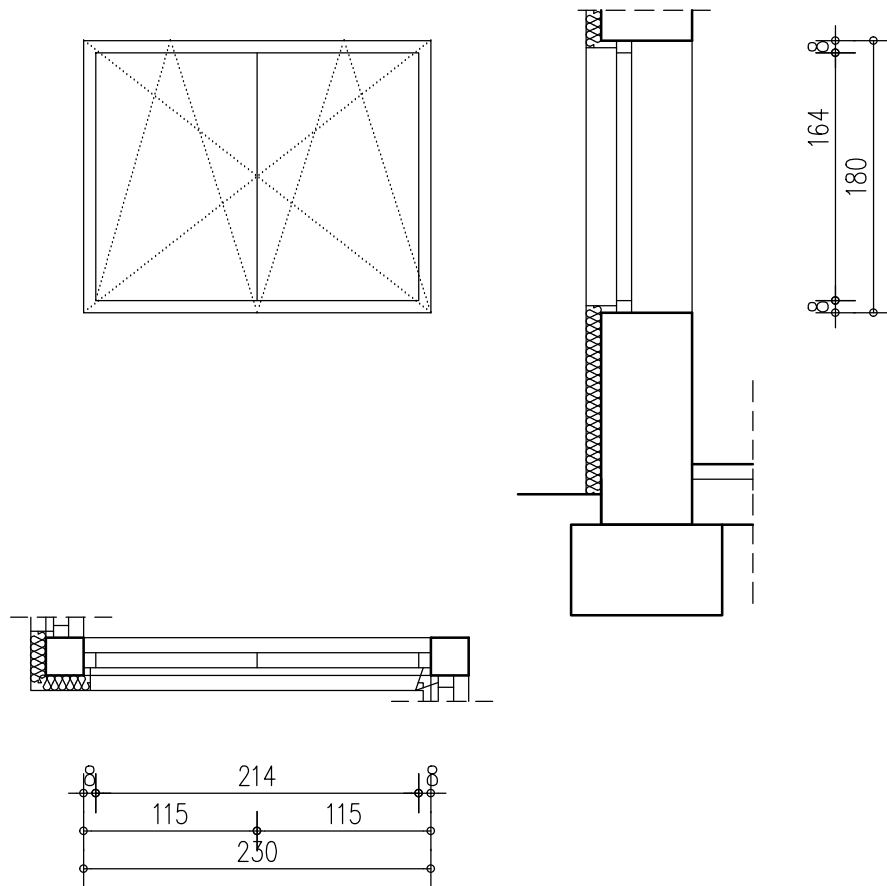

BORIS KOMADINA
dipl.ing.arh.
OVLAŠTENI ARHITEKT
A 350



DELFIN GRUPA d.o.o

MBS: 040299747, **OIB:** 90463254704

IBAN: HR4324070001100384739

Plješivička 10
51000 Rijeka
Tel. 051/289-366

Investitor
GRAD CRIKVENICA
KRALJA TOMISLAVA 85, CRIKVENICA

Građevina
DJEČJI VRTIĆ "RADOST", CRIKVENICA
ŠETALIŠTE VLADIMIRA NAZORA 2/A, CRIKVENICA
k.č. 1524/2, k.o. Crikvenica

**PROJEKT POVEĆANJA
ENERGETSKE
UČINKOVITOSTI**

Glavni projektant
BENJAMIN BAŠIĆ dipl.ing.građ.

Sadržaj
SHEME STOLARIJE - SHEMA 26
izvedeno stanje

Projektant
BORIS KOMADINA dipl.ing.arh

Mapa 1
ENZ-01/12-2016-1
Arhitektonski projekt

Datum
Prosinac 2016

Mjerilo
1:50


List
5.23.

Shema 27

Prozor, PVC

dimenzija 212/180 cm.

kom 1

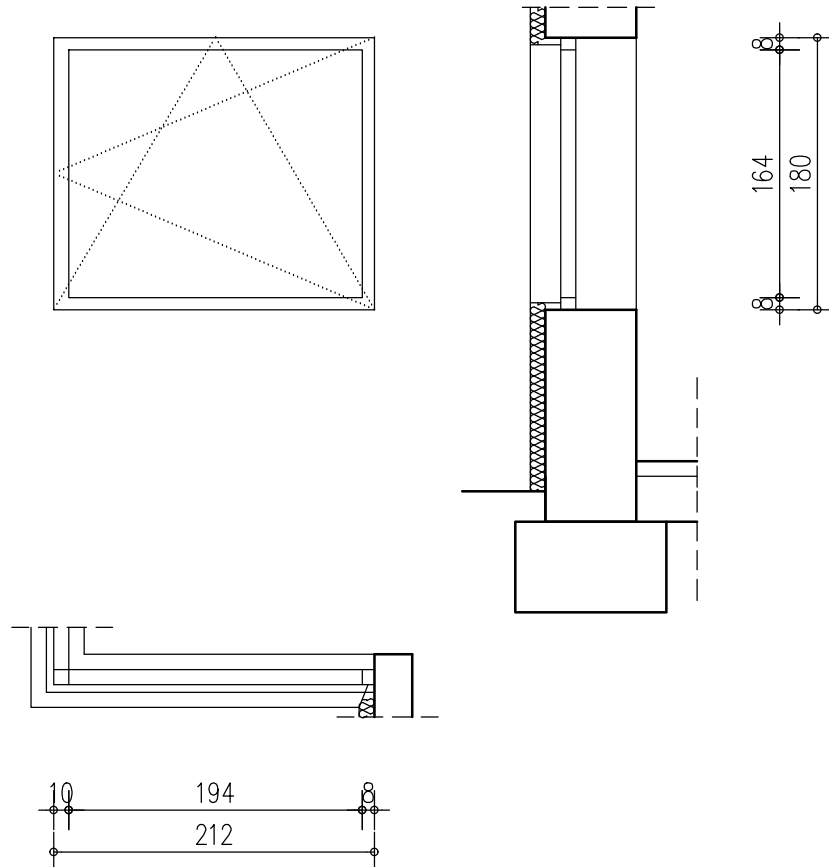

BORIS KOMADINA
dipl.ing.arh.
OVLAŠTENI ARHITEKT
A 350



 DELFIN GRUPA d.o.o MBS: 040299747, OIB: 90463254704 IBAN: HR4324070001100384739		Plješivička 10 51000 Rijeka Tel. 051/289-366		
Investitor GRAD CRIKVENICA KRALJA TOMISLAVA 85, CRIKVENICA	Građevina DJEČJI VRTIĆ "RADOST", CRIKVENICA ŠETALIŠTE VLADIMIRA NAZORA 2/A, CRIKVENICA k.č. 1524/2, k.o. Crikvenica	PROJEKT POVEĆANJA ENERGETSKE UČINKOVITOSTI		
Glavni projektant BENJAMIN BAŠIĆ dipl.ing.građ.	Sadržaj SHEME STOLARIJE - SHEMA 27 izvedeno stanje			
Projektant BORIS KOMADINA dipl.ing.arh	Mapa 1 ENZ-01/12-2016-1 Arhitektonski projekt	Datum Prosinac 2016	Mjerilo 1:50	List 5.24.

Shema 28

Vrata i prozor, PVC

dimenzija 190/270 cm.

kom 1

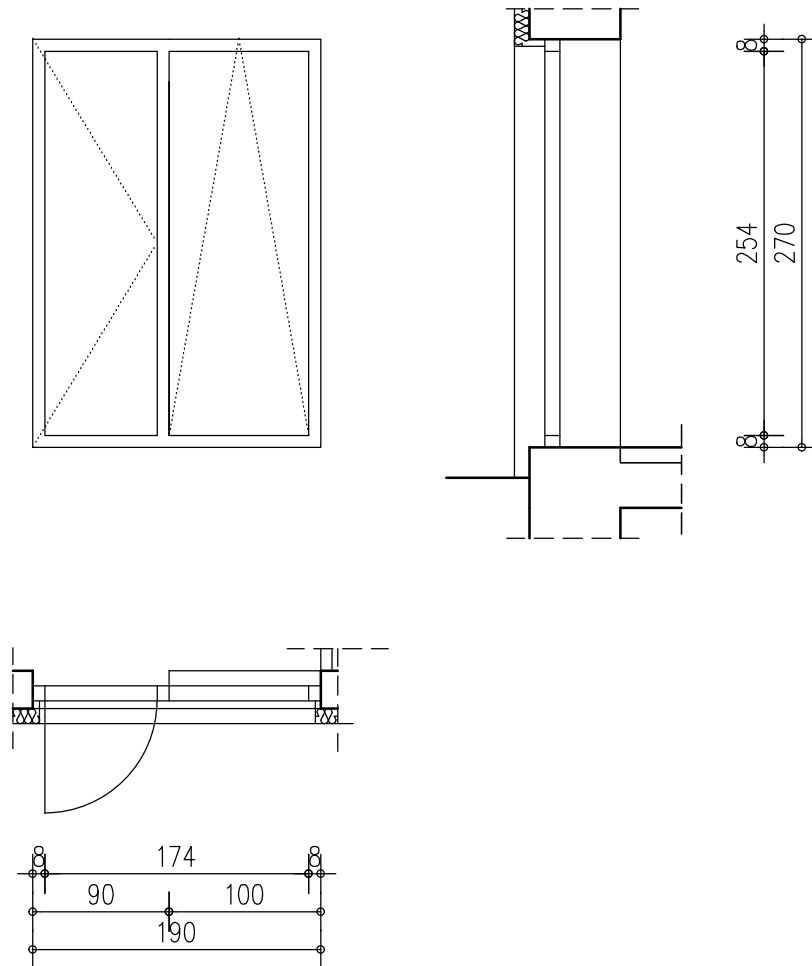

BORIS KOMADINA
dipl.ing.arh.
OVLAŠTENI ARHITEKT
A 350

Handwritten signature and date: 5.25.


 DELFIN GRUPA d.o.o MBS: 040299747, OIB: 90463254704 IBAN: HR4324070001100384739		Plješivička 10 51000 Rijeka Tel. 051/289-366		
Investitor GRAD CRIKVENICA KRALJA TOMISLAVA 85, CRIKVENICA	Građevina DJEČJI VRTIĆ "RADOST", CRIKVENICA ŠETALIŠTE VLADIMIRA NAZORA 2/A, CRIKVENICA k.č. 1524/2, k.o. Crikvenica	PROJEKT POVEĆANJA ENERGETSKE UČINKOVITOSTI		
Glavni projektant BENJAMIN BAŠIĆ dipl.ing.građ.	Sadržaj SHEME STOLARIJE - SHEMA 28 izvedeno stanje			
Projektant BORIS KOMADINA dipl.ing.arh	Mapa 1 ENZ-01/12-2016-1 Arhitektonski projekt	Datum Prosinac 2016	Mjerilo 1:50	List 5.25.

Shema 29

Prozor, PVC

dimenzija 190/270 cm.

kom 1

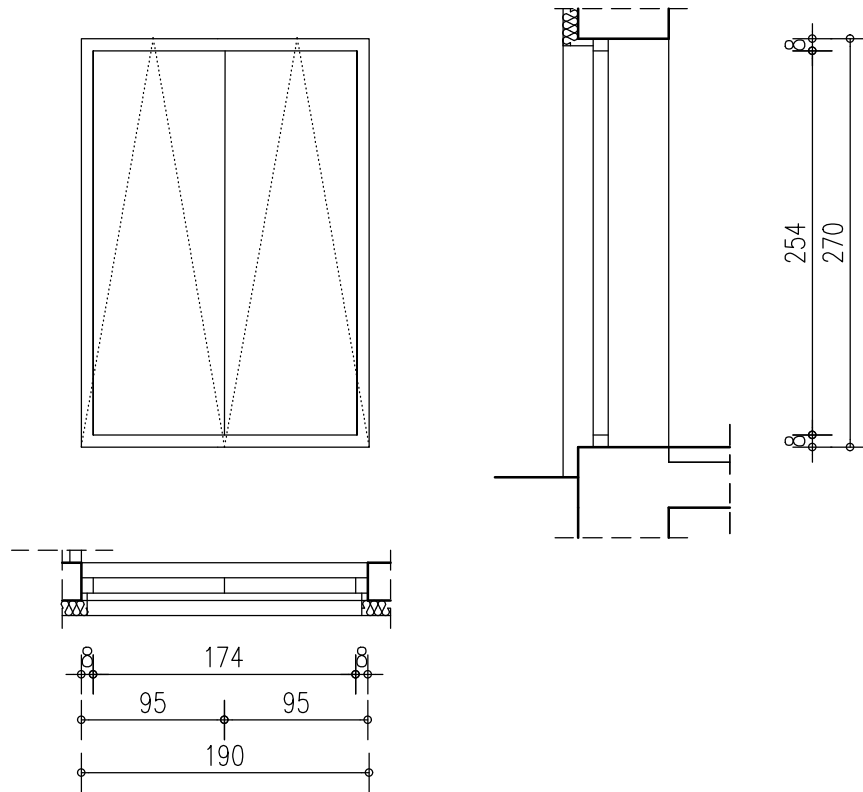

BORIS KOMADINA
dipl.ing.arh.
OVLAŠTENI ARHITEKT
A 350



DELFIN GRUPA d.o.o

MBS: 040299747, **OIB:** 90463254704

IBAN: HR4324070001100384739

Plješivička 10
51000 Rijeka
Tel. 051/289-366

Investitor
GRAD CRIKVENICA
KRALJA TOMISLAVA 85, CRIKVENICA

Građevina
DJEČJI VRTIĆ "RADOST", CRIKVENICA
ŠETALIŠTE VLADIMIRA NAZORA 2/A, CRIKVENICA
k.č. 1524/2, k.o. Crikvenica

**PROJEKT POVEĆANJA
ENERGETSKE
UČINKOVITOSTI**

Glavni projektant
BENJAMIN BAŠIĆ dipl.ing.građ.

Sadržaj
SHEME STOLARIJE - SHEMA 29
izvedeno stanje

Projektant
BORIS KOMADINA dipl.ing.arh

Mapa 1
ENZ-01/12-2016-1
Arhitektonski projekt

Datum
Prosinac 2016

Mjerilo
1:50

List
5.26.

SHEME STOLARIJE


M 1:50

Shema 30

Vrata, PVC

dimenzija 185/205 cm.

kom 1

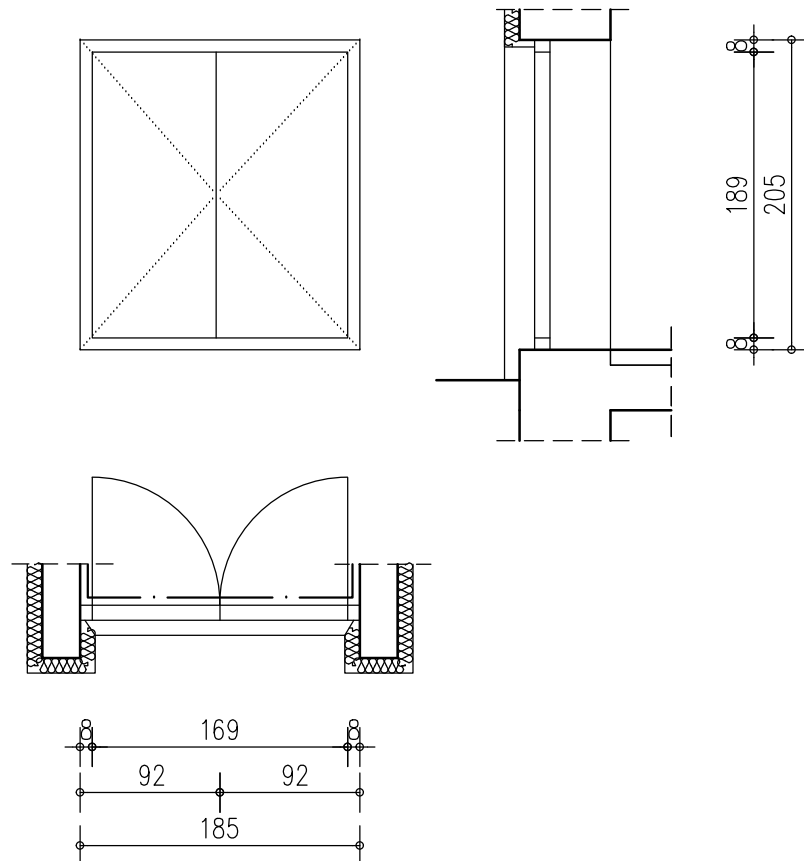

BORIS KOMADINA
dipl.ing.arh.
OVLAŠTENI ARHITEKT
A 350



DELFIN GRUPA d.o.o

MBS: 040299747, **OIB:** 90463254704

IBAN: HR4324070001100384739

Plješivička 10
51000 Rijeka
Tel. 051/289-366

Investitor
GRAD CRIKVENICA
KRALJA TOMISLAVA 85, CRIKVENICA

Građevina
DJEČJI VRTIĆ "RADOST", CRIKVENICA
ŠETALIŠTE VLADIMIRA NAZORA 2/A, CRIKVENICA
k.č. 1524/2, k.o. Crikvenica

**PROJEKT POVEĆANJA
ENERGETSKE
UČINKOVITOSTI**

Glavni projektant
BENJAMIN BAŠIĆ dipl.ing.građ.

Sadržaj
SHEME STOLARIJE - SHEMA 30
izvedeno stanje

Projektant
BORIS KOMADINA dipl.ing.arh

Mapa 1
ENZ-01/12-2016-1
Arhitektonski projekt

Datum
Prosinac 2016

Mjerilo
1:50


List
5.27.

Shema 31

Prozor, PVC

dimenzija 120/140-180 cm.

kom 4

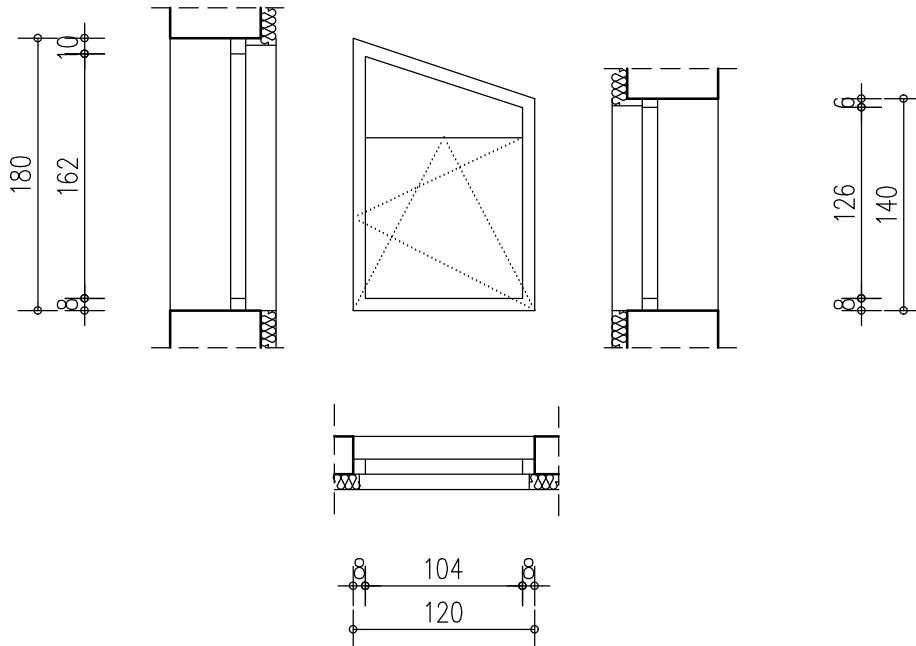

BORIS KOMADINA
dipl.ing.arh.
OVLAŠTENI ARHITEKT
A 350



DELFIN GRUPA d.o.o

MBS: 040299747, **OIB:** 90463254704

IBAN: HR4324070001100384739

Plješivička 10
51000 Rijeka
Tel. 051/289-366

Investitor
GRAD CRIKVENICA
KRALJA TOMISLAVA 85, CRIKVENICA

Građevina
DJEČJI VRTIĆ "RADOST", CRIKVENICA
ŠETALIŠTE VLADIMIRA NAZORA 2/A, CRIKVENICA
k.č. 1524/2, k.o. Crikvenica

**PROJEKT POVEĆANJA
ENERGETSKE
UČINKOVITOSTI**

Glavni projektant
BENJAMIN BAŠIĆ dipl.ing.građ.

Sadržaj
SHEME STOLARIJE - SHEMA 31
izvedeno stanje

Projektant
BORIS KOMADINA dipl.ing.arh

Mapa 1
ENZ-01/12-2016-1
Arhitektonski projekt

Datum
Prosinac 2016

Mjerilo
1:50


List
5.28.

Shema 32

Prozor, PVC

dimenzija 140/180 cm.

kom 1

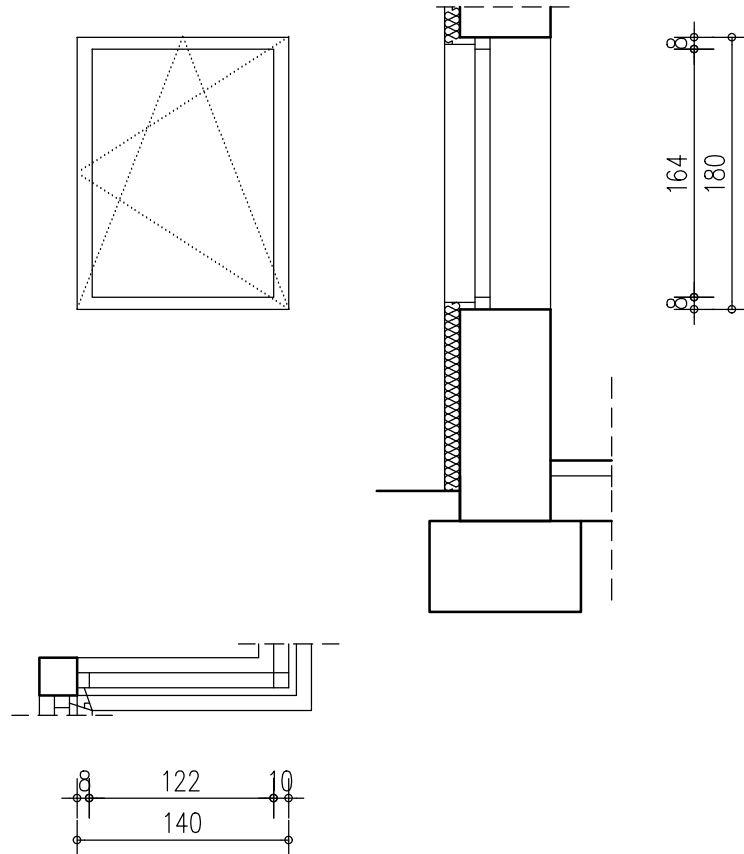

BORIS KOMADINA
dipl.ing.arh.
OVLAŠTENI ARHITEKT
A 350



DELFIN GRUPA d.o.o

MBS: 040299747, **OIB:** 90463254704

IBAN: HR4324070001100384739

Plješivička 10
51000 Rijeka
Tel. 051/289-366

Investitor
GRAD CRIKVENICA
KRALJA TOMISLAVA 85, CRIKVENICA

Građevina
DJEČJI VRTIĆ "RADOST", CRIKVENICA
ŠETALIŠTE VLADIMIRA NAZORA 2/A, CRIKVENICA
k.č. 1524/2, k.o. Crikvenica

**PROJEKT POVEĆANJA
ENERGETSKE
UČINKOVITOSTI**

Glavni projektant
BENJAMIN BAŠIĆ dipl.ing.građ.

Sadržaj
SHEME STOLARIJE - SHEMA 32
izvedeno stanje

Projektant
BORIS KOMADINA dipl.ing.arh

Mapa 1
ENZ-01/12-2016-1
Arhitektonski projekt

Datum
Prosinac 2016

Mjerilo
1:50


List
5.29.

Shema 33

Prozor, PVC

dimenzija 60/200 cm.

kom 2

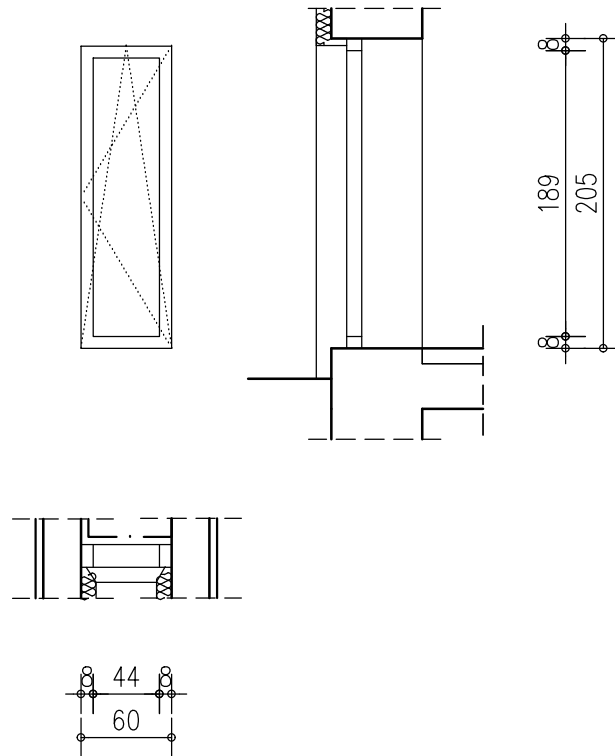

BORIS KOMADINA
dipl.ing.arh.
OVLAŠTENI ARHITEKT
A 350

Handwritten signature and date: 1.12.2016




 DELFIN GRUPA d.o.o MBS: 040299747, OIB: 90463254704 IBAN: HR4324070001100384739		Plješivička 10 51000 Rijeka Tel. 051/289-366		
Investitor GRAD CRIKVENICA KRALJA TOMISLAVA 85, CRIKVENICA	Građevina DJEČJI VRTIĆ "RADOST", CRIKVENICA ŠETALIŠTE VLADIMIRA NAZORA 2/A, CRIKVENICA k.č. 1524/2, k.o. Crikvenica	PROJEKT POVEĆANJA ENERGETSKE UČINKOVITOSTI		
Glavni projektant BENJAMIN BAŠIĆ dipl.ing.građ.	Sadržaj SHEME STOLARIJE - SHEMA 33 izvedeno stanje			
Projektant BORIS KOMADINA dipl.ing.arh	Mapa 1 ENZ-01/12-2016-1 Arhitektonski projekt	Datum Prosinac 2016	Mjerilo 1:50	List 5.30.

Shema 34

Prozor, PVC

dimenzija 105/105 cm.

kom 28

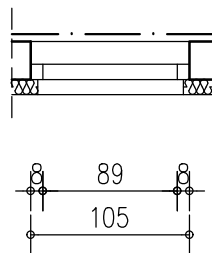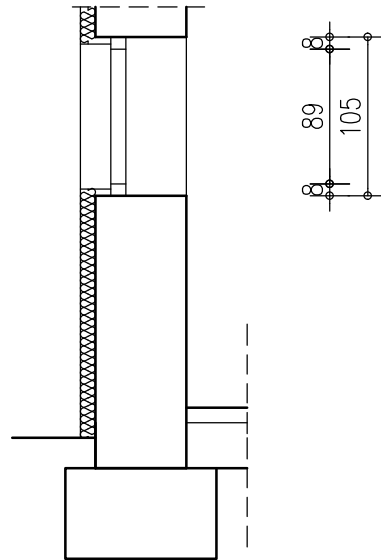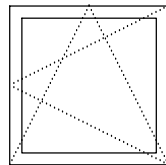

BORIS KOMADINA
dipl.ing.arh.
OVLAŠTENI ARHITEKT
A 350



DELFIN GRUPA d.o.o

MBS: 040299747, **OIB:** 90463254704

IBAN: HR4324070001100384739

Plješivička 10
51000 Rijeka
Tel. 051/289-366

Investitor
GRAD CRIKVENICA
KRALJA TOMISLAVA 85, CRIKVENICA

Građevina
DJEČJI VRTIĆ "RADOST", CRIKVENICA
ŠETALIŠTE VLADIMIRA NAZORA 2/A, CRIKVENICA
k.č. 1524/2, k.o. Crikvenica

**PROJEKT POVEĆANJA
ENERGETSKE
UČINKOVITOSTI**

Glavni projektant
BENJAMIN BAŠIĆ dipl.ing.građ.

Sadržaj
SHEME STOLARIJE - SHEMA 34
izvedeno stanje

Projektant
BORIS KOMADINA dipl.ing.arh




Mapa 1
ENZ-01/12-2016-1
Arhitektonski projekt

Datum
Prosinac 2016

Mjerilo
1:50

List
5.31.

Shema 35
Prozor, PVC
dimenzija 75/105 cm.
kom 3

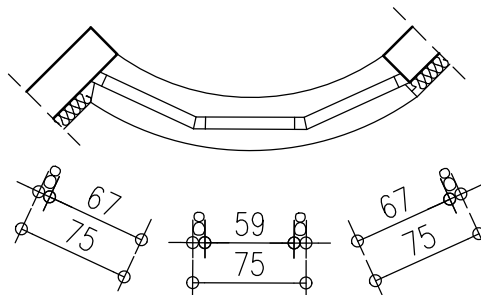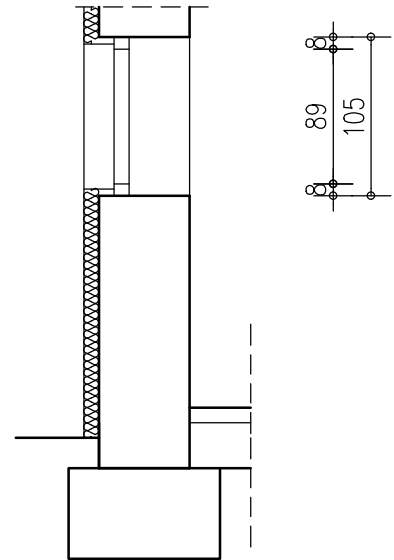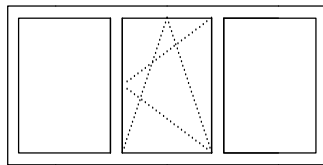

BORIS KOMADINA
dipl.ing.arh.
OVLAŠTENI ARHITEKT
A 350



DELFIN GRUPA d.o.o

MBS: 040299747, **OIB:** 90463254704

IBAN: HR4324070001100384739

Plješivička 10
51000 Rijeka
Tel. 051/289-366

Investitor
GRAD CRIKVENICA
KRALJA TOMISLAVA 85, CRIKVENICA

Građevina
DJEČJI VRTIĆ "RADOST", CRIKVENICA
ŠETALIŠTE VLADIMIRA NAZORA 2/A, CRIKVENICA
k.č. 1524/2, k.o. Crikvenica

**PROJEKT POVEĆANJA
ENERGETSKE
UČINKOVITOSTI**

Glavni projektant
BENJAMIN BAŠIĆ dipl.ing.građ.

Sadržaj
SHEME STOLARIJE - SHEMA 35
izvedeno stanje

Projektant
BORIS KOMADINA dipl.ing.arh

Mapa 1
ENZ-01/12-2016-1
Arhitektonski projekt

Datum
Prosinac 2016

Mjerilo
1:50


List
5.32.

Shema 36

Prozor, PVC

dimenzija 475 / 175 cm.

kom 1

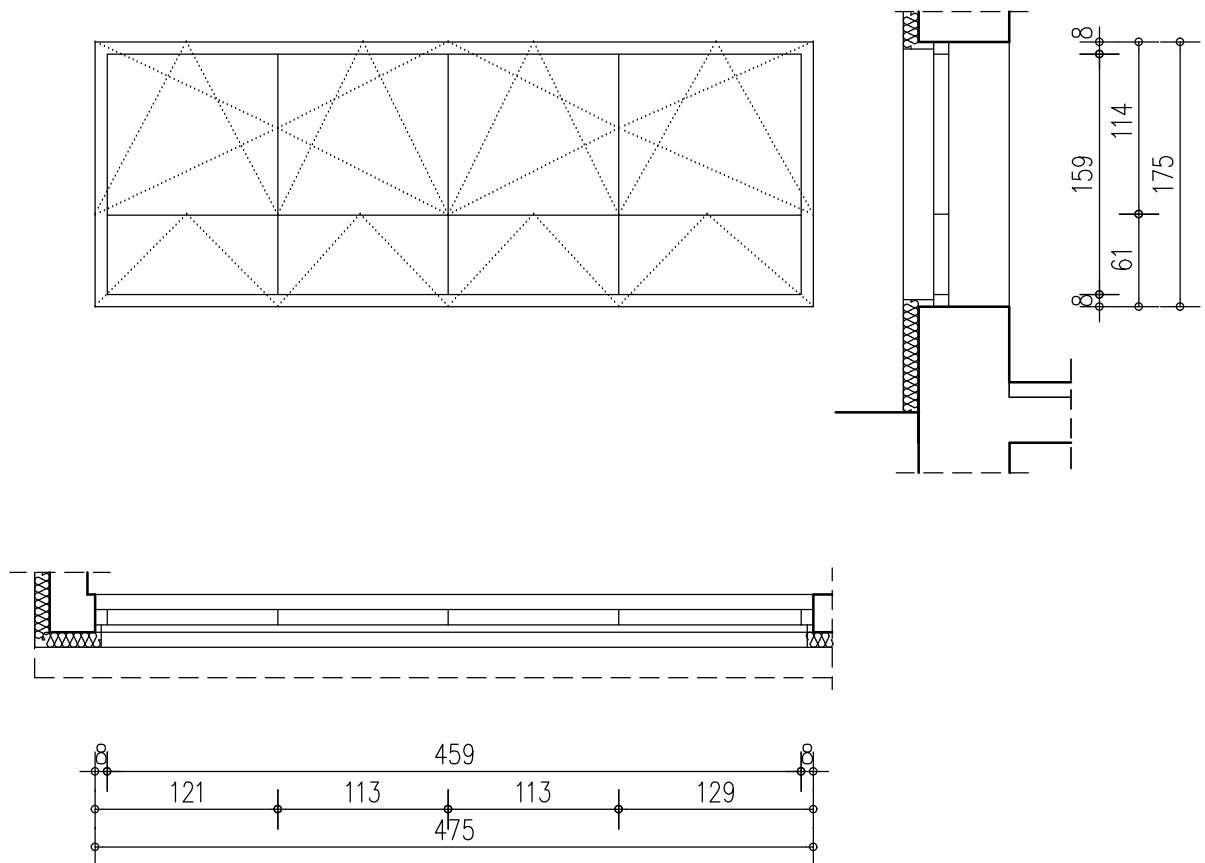

BORIS KOMADINA
dipl.ing.arh.
OVLAŠTENI ARHITEKT
A 350



DELFIN GRUPA d.o.o

MBS: 040299747, **OIB:** 90463254704

IBAN: HR4324070001100384739

Plješivička 10
51000 Rijeka
Tel. 051/289-366

Investitor
GRAD CRIKVENICA
KRALJA TOMISLAVA 85, CRIKVENICA

Građevina
DJEČJI VRTIĆ "RADOST", CRIKVENICA
ŠETALIŠTE VLADIMIRA NAZORA 2/A, CRIKVENICA
k.č. 1524/2, k.o. Crikvenica

**PROJEKT POVEĆANJA
ENERGETSKE
UČINKOVITOSTI**

Glavni projektant
BENJAMIN BAŠIĆ dipl.ing.građ.

Sadržaj
SHEME STOLARIJE - SHEMA 36
izvedeno stanje

Projektant
BORIS KOMADINA dipl.ing.arh


Mapa 1
ENZ-01/12-2016-1
Arhitektonski projekt

Datum
Prosinac 2016

Mjerilo
1:50

List
5.33.

Shema 37-41
Vrata i prozori, PVC
dimenzija: vrata 100/200 cm i prozori 470/190 cm.
kom 1

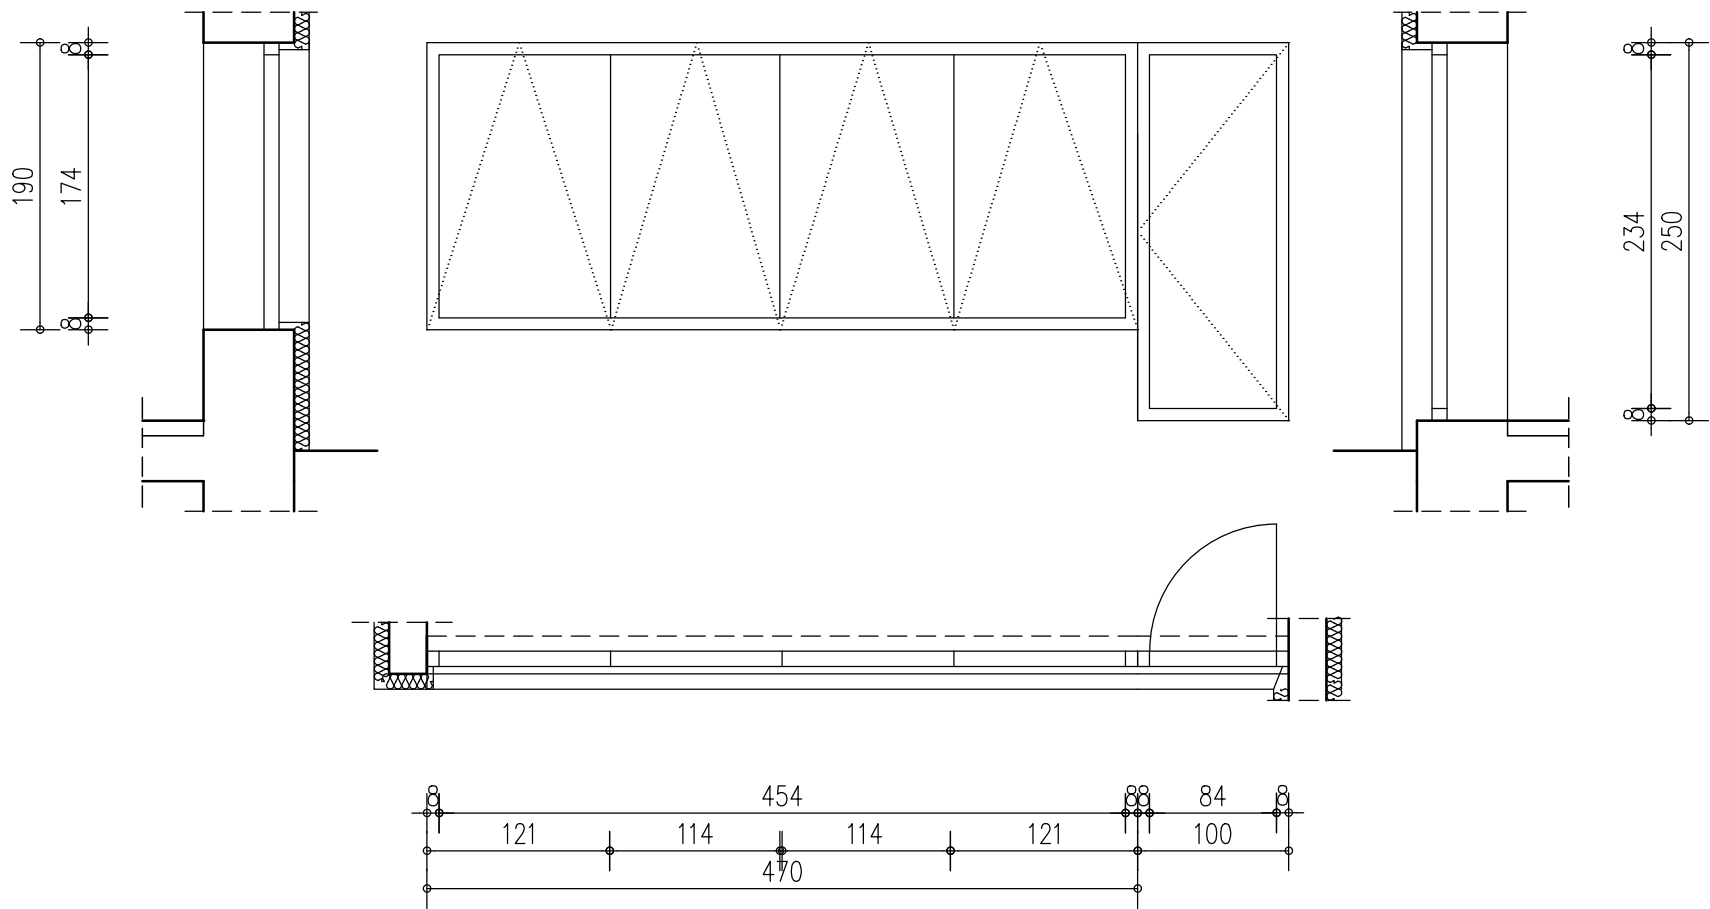


BORIS KOMADINA
dipl.ing.arh.
OVLAŠTENI ARHITEKT
A 350

 DELFIN GRUPA d.o.o MBS: 040299747, OIB: 90463254704 IBAN: HR4324070001100384739			Plješivička 10 51000 Rijeka Tel. 051/289-366	
Investitor GRAD CRIKVENICA KRALJA TOMISLAVA 85, CRIKVENICA	Građevina DJEČJI VRTIĆ "RADOST", CRIKVENICA ŠETALIŠTE VLADIMIRA NAZORA 2/A, CRIKVENICA k.č. 1524/2, k.o. Crikvenica		PROJEKT POVEĆANJA ENERGETSKE UČINKOVITOSTI	
Glavni projektant BENJAMIN BAŠIĆ dipl.ing.građ.	Sadržaj SHEME STOLARIJE - SHEMA 37-41 izvedeno stanje			
Projektant BORIS KOMADINA dipl.ing.arh	Mapa 1 ENZ-01/12-2016-1 Arhitektonski projekt	Datum Prosinac 2016	Mjerilo 1:50	List 5.34.

HEME STOLARIJE

M 1:50

Shema 38
Vrata i prozori, PVC
dimenzija 360 / 210 cm.
kom 1

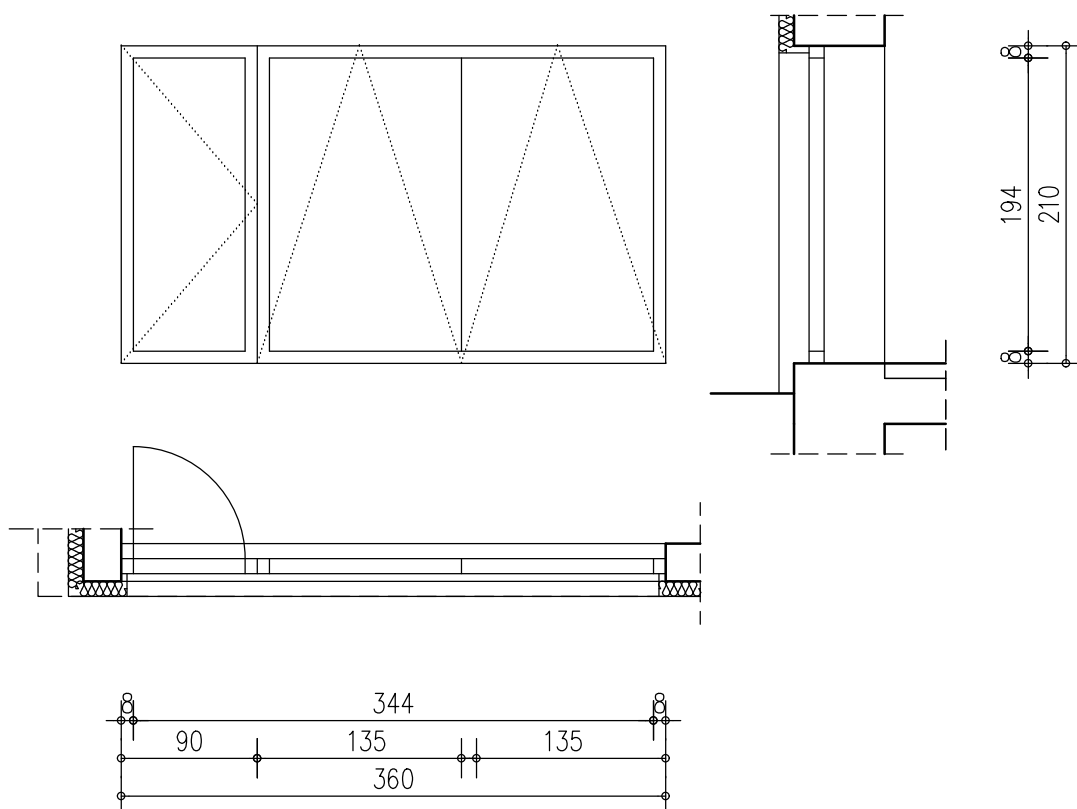


BORIS KOMADINA
dipl.ing.arh.
OVLAŠTENI ARHITEKT
A 350

 DELFIN GRUPA d.o.o MBS: 040299747, OIB: 90463254704 IBAN: HR4324070001100384739		Plješivička 10 51000 Rijeka Tel. 051/289-366		
Investitor GRAD CRIKVENICA KRALJA TOMISLAVA 85, CRIKVENICA	Građevina DJEČJI VRTIĆ "RADOST", CRIKVENICA ŠETALIŠTE VLADIMIRA NAZORA 2/A, CRIKVENICA k.č. 1524/2, k.o. Crikvenica	PROJEKT POVEĆANJA ENERGETSKE UČINKOVITOSTI		
Glavni projektant BENJAMIN BAŠIĆ dipl.ing.građ.	Sadržaj HEME STOLARIJE - SHEMA 38 izvedeno stanje			
Projektant BORIS KOMADINA dipl.ing.arh	Mapa 1 ENZ-01/12-2016-1 Arhitektonski projekt	Datum Prosinac 2016	Mjerilo 1:50	List 5.35.

HEME STOLARIJE

M 1:50

Shema 39
Prozori, PVC
dimenzija 360 / 175 cm.
kom 1

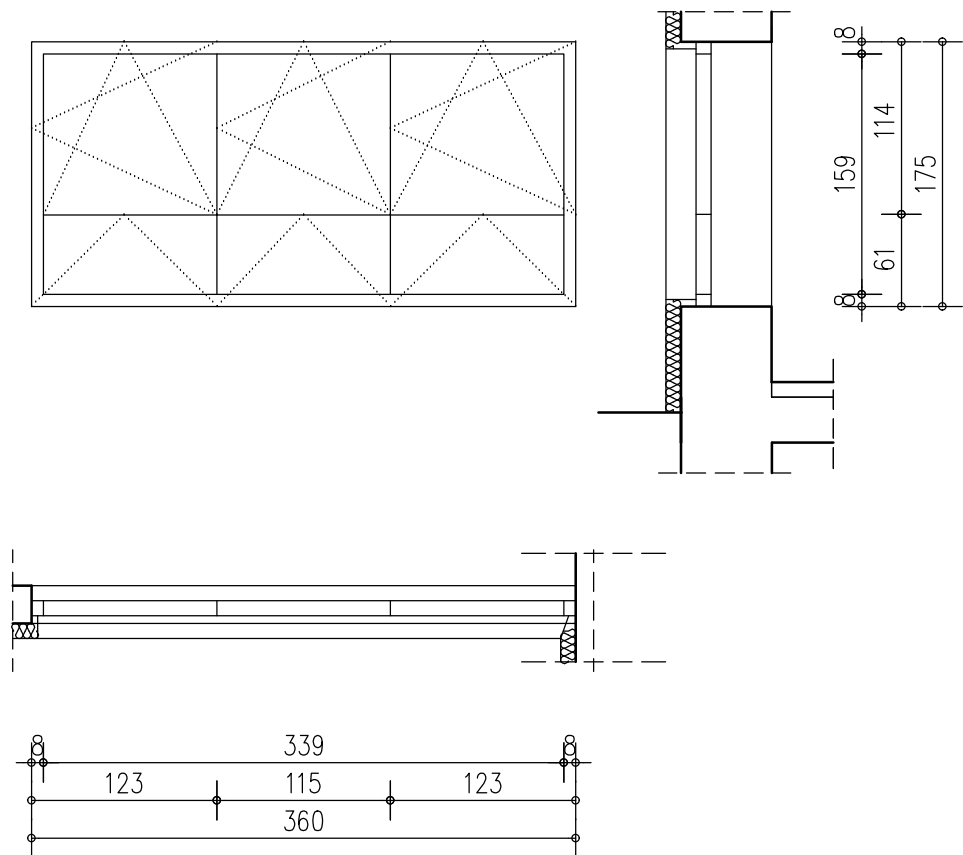


BORIS KOMADINA
dipl.ing.arh.
OVLAŠTENI ARHITEKT
A 350

 DELFIN GRUPA d.o.o MBS: 040299747, OIB: 90463254704 IBAN: HR4324070001100384739		Plješivička 10 51000 Rijeka Tel. 051/289-366		
Investitor GRAD CRIKVENICA KRALJA TOMISLAVA 85, CRIKVENICA	Građevina DJEČJI VRTIĆ "RADOST", CRIKVENICA ŠETALIŠTE VLADIMIRA NAZORA 2/A, CRIKVENICA k.č. 1524/2, k.o. Crikvenica		PROJEKT POVEĆANJA ENERGETSKE UČINKOVITOSTI	
Glavni projektant BENJAMIN BAŠIĆ dipl.ing.građ.	Sadržaj HEME STOLARIJE - SHEMA 39 izvedeno stanje			
Projektant BORIS KOMADINA dipl.ing.arh	Mapa 1 ENZ-01/12-2016-1 Arhitektonski projekt	Datum Prosinac 2016	Mjerilo 1:50	List 5.36.

SHEME STOLARIJE

M 1:50

Shema 40
Prozor, PVC
dimenzija 200 / 175 cm.
kom 2

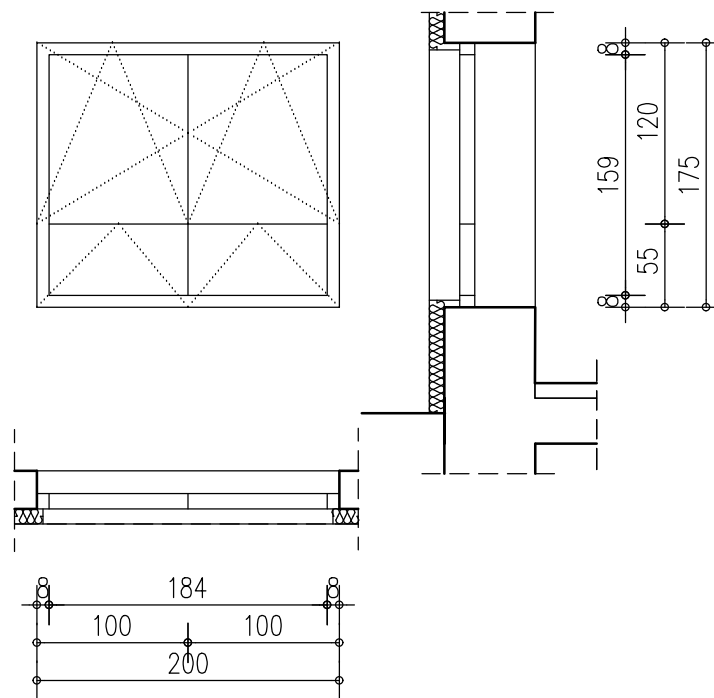

BORIS KOMADINA
dipl.ing.arh.
OVLAŠTENI ARHITEKT
A 350


 DELFIN GRUPA d.o.o MBS: 040299747, OIB: 90463254704 IBAN: HR4324070001100384739		Plješivička 10 51000 Rijeka Tel. 051/289-366		
Investitor GRAD CRIKVENICA KRALJA TOMISLAVA 85, CRIKVENICA	Građevina DJEČJI VRTIĆ "RADOST", CRIKVENICA ŠETALIŠTE VLADIMIRA NAZORA 2/A, CRIKVENICA k.č. 1524/2, k.o. Crikvenica	PROJEKT POVEĆANJA ENERGETSKE UČINKOVITOSTI		
Glavni projektant BENJAMIN BAŠIĆ dipl.ing.građ.	Sadržaj SHEME STOLARIJE - SHEMA 40 izvedeno stanje			
Projektant BORIS KOMADINA dipl.ing.arh	Mapa 1 ENZ-01/12-2016-1 Arhitektonski projekt	Datum Prosinac 2016	Mjerilo 1:50	List 5.37.

Shema 42

Prozor, PVC

dimenzija 105 / 120 cm.

kom 2

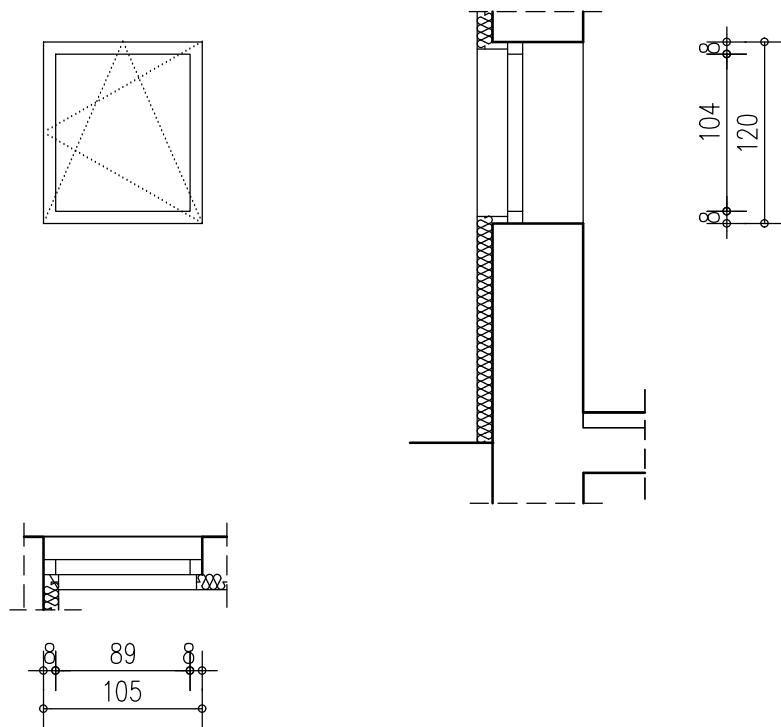

BORIS KOMADINA
dipl.ing.arh.
OVLAŠTENI ARHITEKT
A 350



DELFIN GRUPA d.o.o

MBS: 040299747, **OIB:** 90463254704

IBAN: HR4324070001100384739

Plješivička 10
51000 Rijeka
Tel. 051/289-366

Investitor GRAD CRIKVENICA KRALJA TOMISLAVA 85, CRIKVENICA	Građevina DJEČJI VRTIĆ "RADOST", CRIKVENICA ŠETALIŠTE VLADIMIRA NAZORA 2/A, CRIKVENICA k.č. 1524/2, k.o. Crikvenica	PROJEKT POVEĆANJA ENERGETSKE UČINKOVITOSTI		
Glavni projektant BENJAMIN BAŠIĆ dipl.ing.građ.	Sadržaj SHEME STOLARIJE - SHEMA 42 izvedeno stanje			
Projektant BORIS KOMADINA dipl.ing.arh	Mapa 1 ENZ-01/12-2016-1 Arhitektonski projekt	Datum Prosinac 2016	Mjerilo 1:50	List 5.38.